
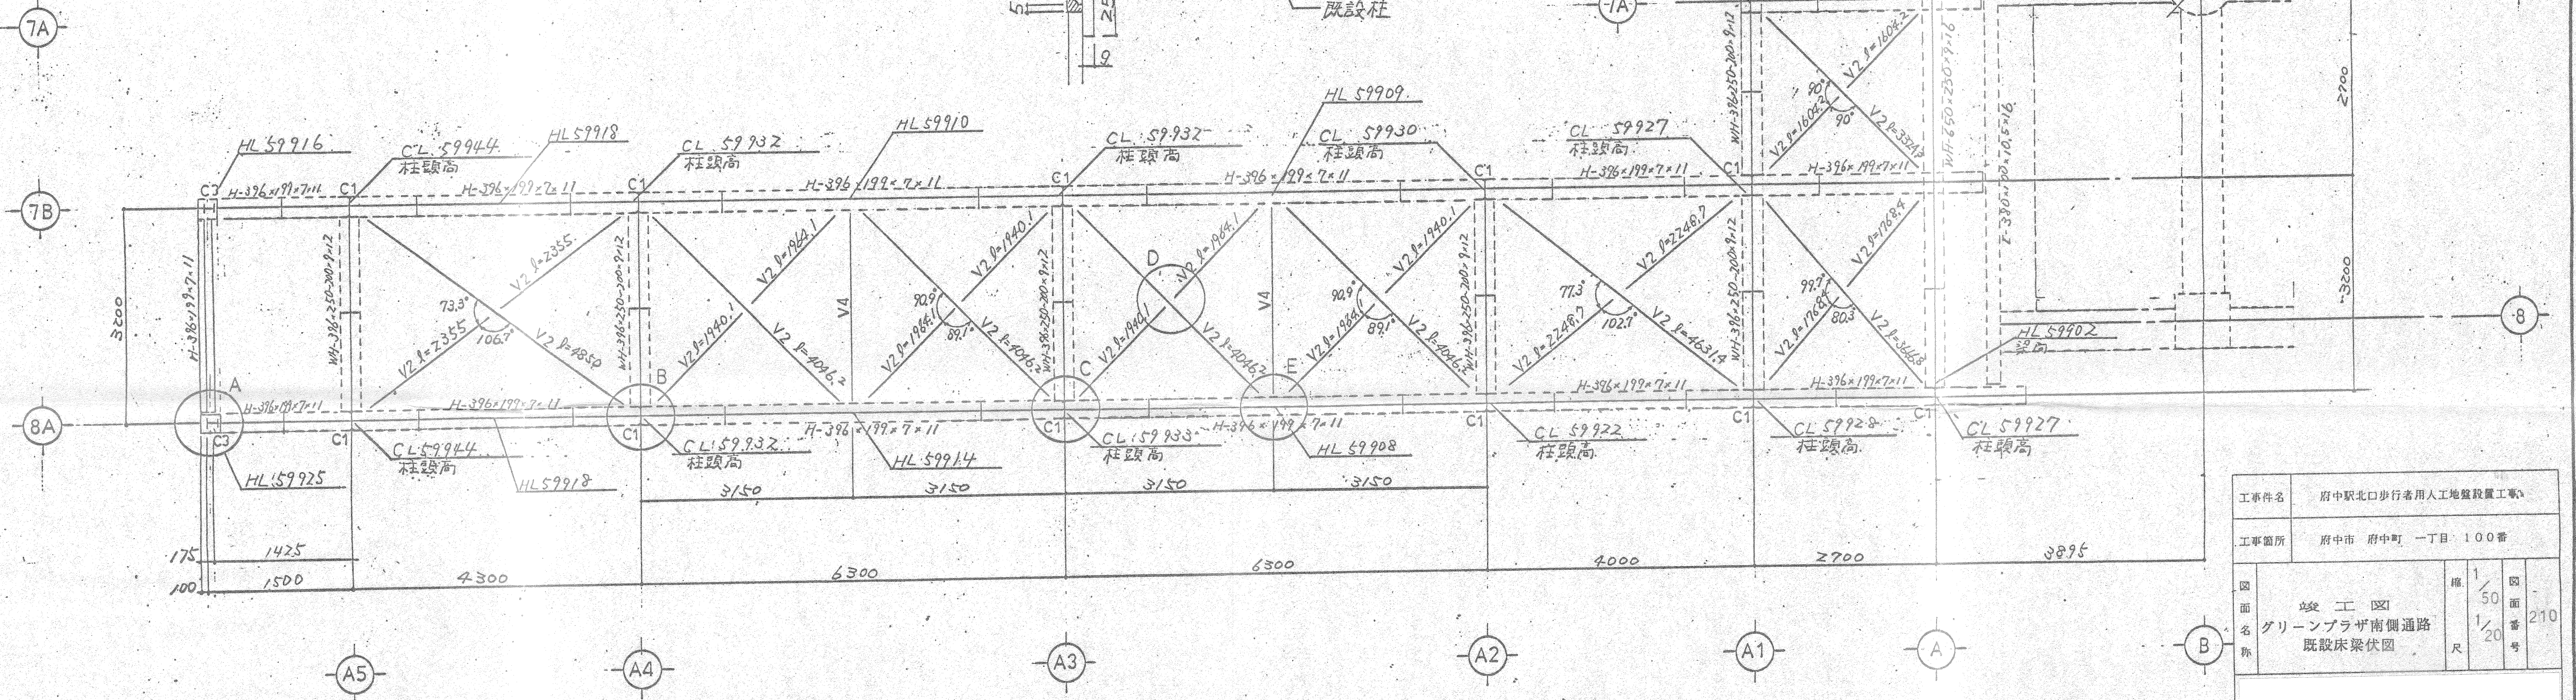


部材リスト

符号	ヌンバー
C1	H ~ 250 x 250 x 9 x 14
C2	P ~ 216.3 $\phi$ x 8.2
C3	H ~ 150 x 150 x 7 x 10
V2	L ~ 75 x 75 x 6
V4	ZL ~ 75 x 75 x 6
S1	C ~ 300 x 90 x 9 x 13

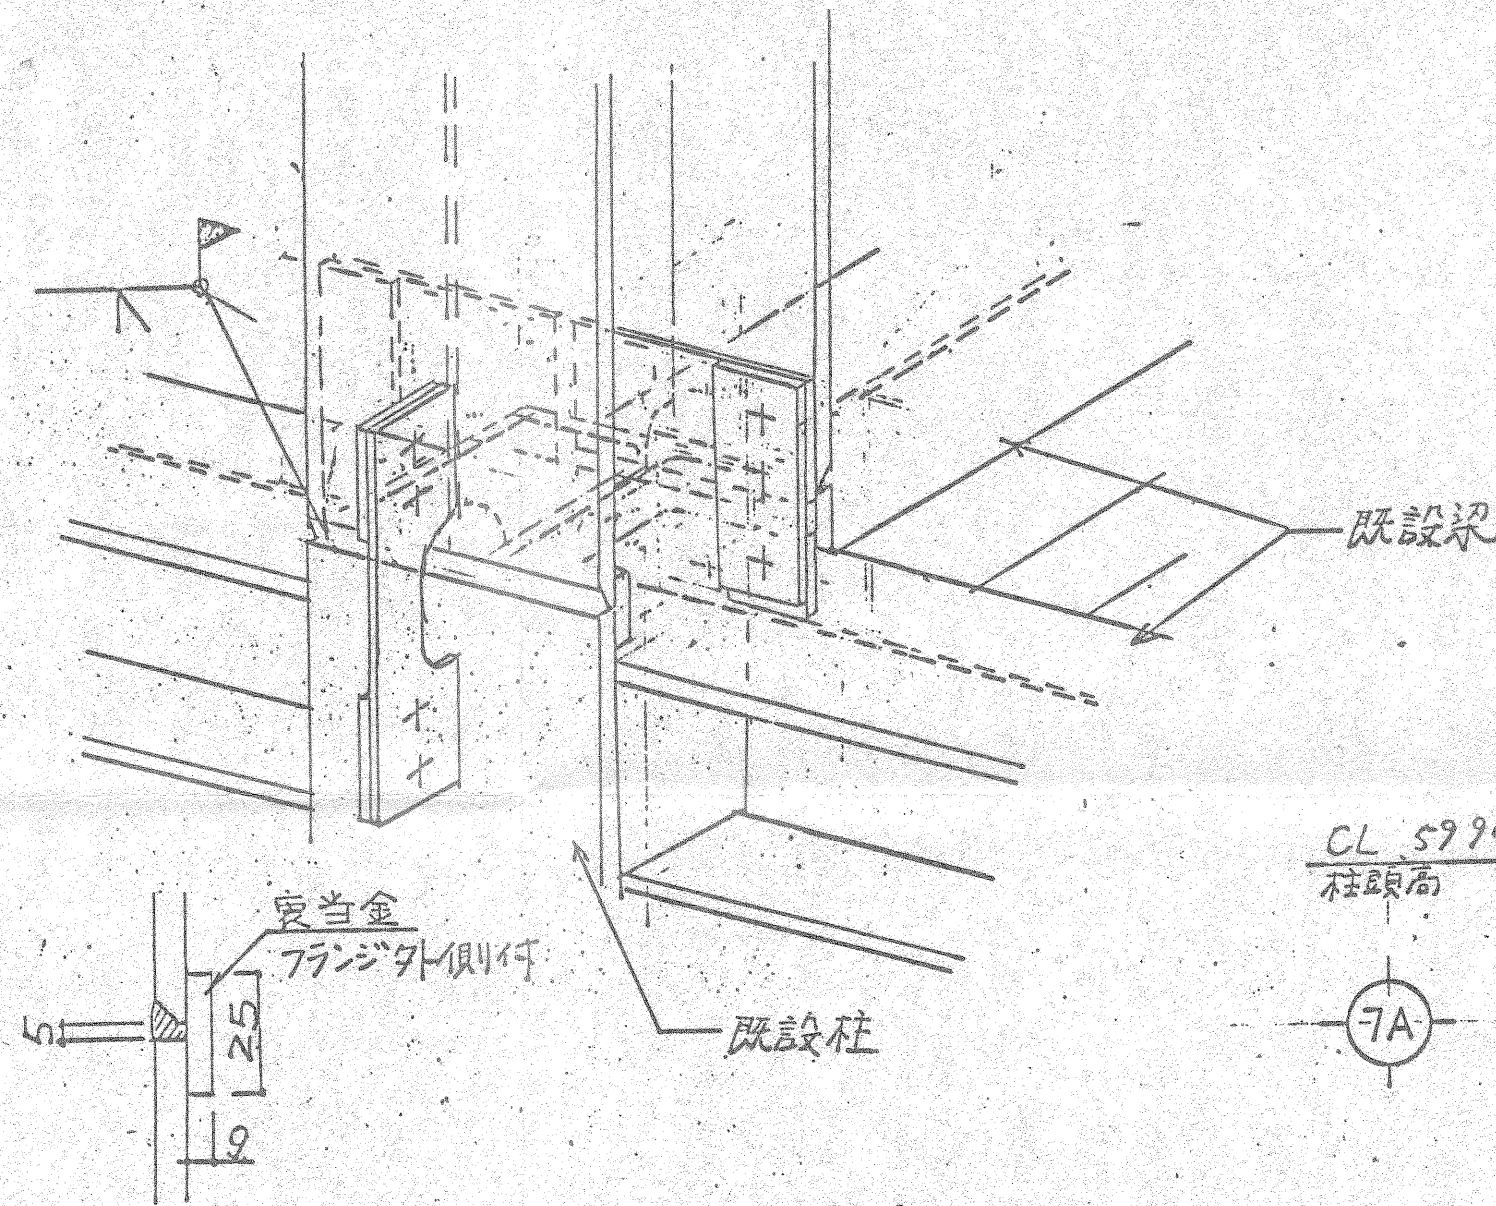

既設床梁伏図 1/50




工事件名	府中駅北口歩行者用人工地盤設置工事
工事箇所	府中市 府中町 一丁目 100番
図名	竣工図 グリーンプラザ南側通路 既設床梁伏図
縮尺	1/50 1/20
図面番号	210

<p>C3 H ~ 150 x 150 x 7 x 10 A部詳細 間柱 1/50</p>	<p>C1 H ~ 250 x 250 x 9 x 14 B部詳細 柱脚部 1/50</p>	<p>V2 L ~ 75 x 75 x 6 C部詳細 プラ (プレート) 1/50</p>	<p>V2 L ~ 75 x 75 x 6 D部詳細 プラ (プレート) 1/50</p>	<p>V4 ZL ~ 75 x 75 x 6 E部詳細 プラ (プレート) 1/50</p>	<p>C2 P ~ 216.3<math>\phi</math> x 8.2 F部詳細 柱脚部 1/50</p>




部材リスト

符号	メンバー
C1	H $\sim$ 250 $\times$ 250 $\times$ 9 $\times$ 14
C2	P $\sim$ 216.3 $\times$ 8.2
C3	H $\sim$ 150 $\times$ 150 $\times$ 7 $\times$ 10
C4	□ $\sim$ 150 $\times$ 150 $\times$ 9
B1	H $\sim$ 198 $\times$ 99 $\times$ 4.5 $\times$ 7
B2	H $\sim$ 346 $\times$ 174 $\times$ 6 $\times$ 9
B3	H $\sim$ 250 $\times$ 125 $\times$ 6 $\times$ 9
B4	C $\sim$ 250 $\times$ 90 $\times$ 9 $\times$ 13
B5	ZC $\sim$ 150 $\times$ 75 $\times$ 6.5 $\times$ 10
B6	ZC $\sim$ 100 $\times$ 50 $\times$ 5 $\times$ 7.5
V1	L $\sim$ 65 $\times$ 65 $\times$ 6

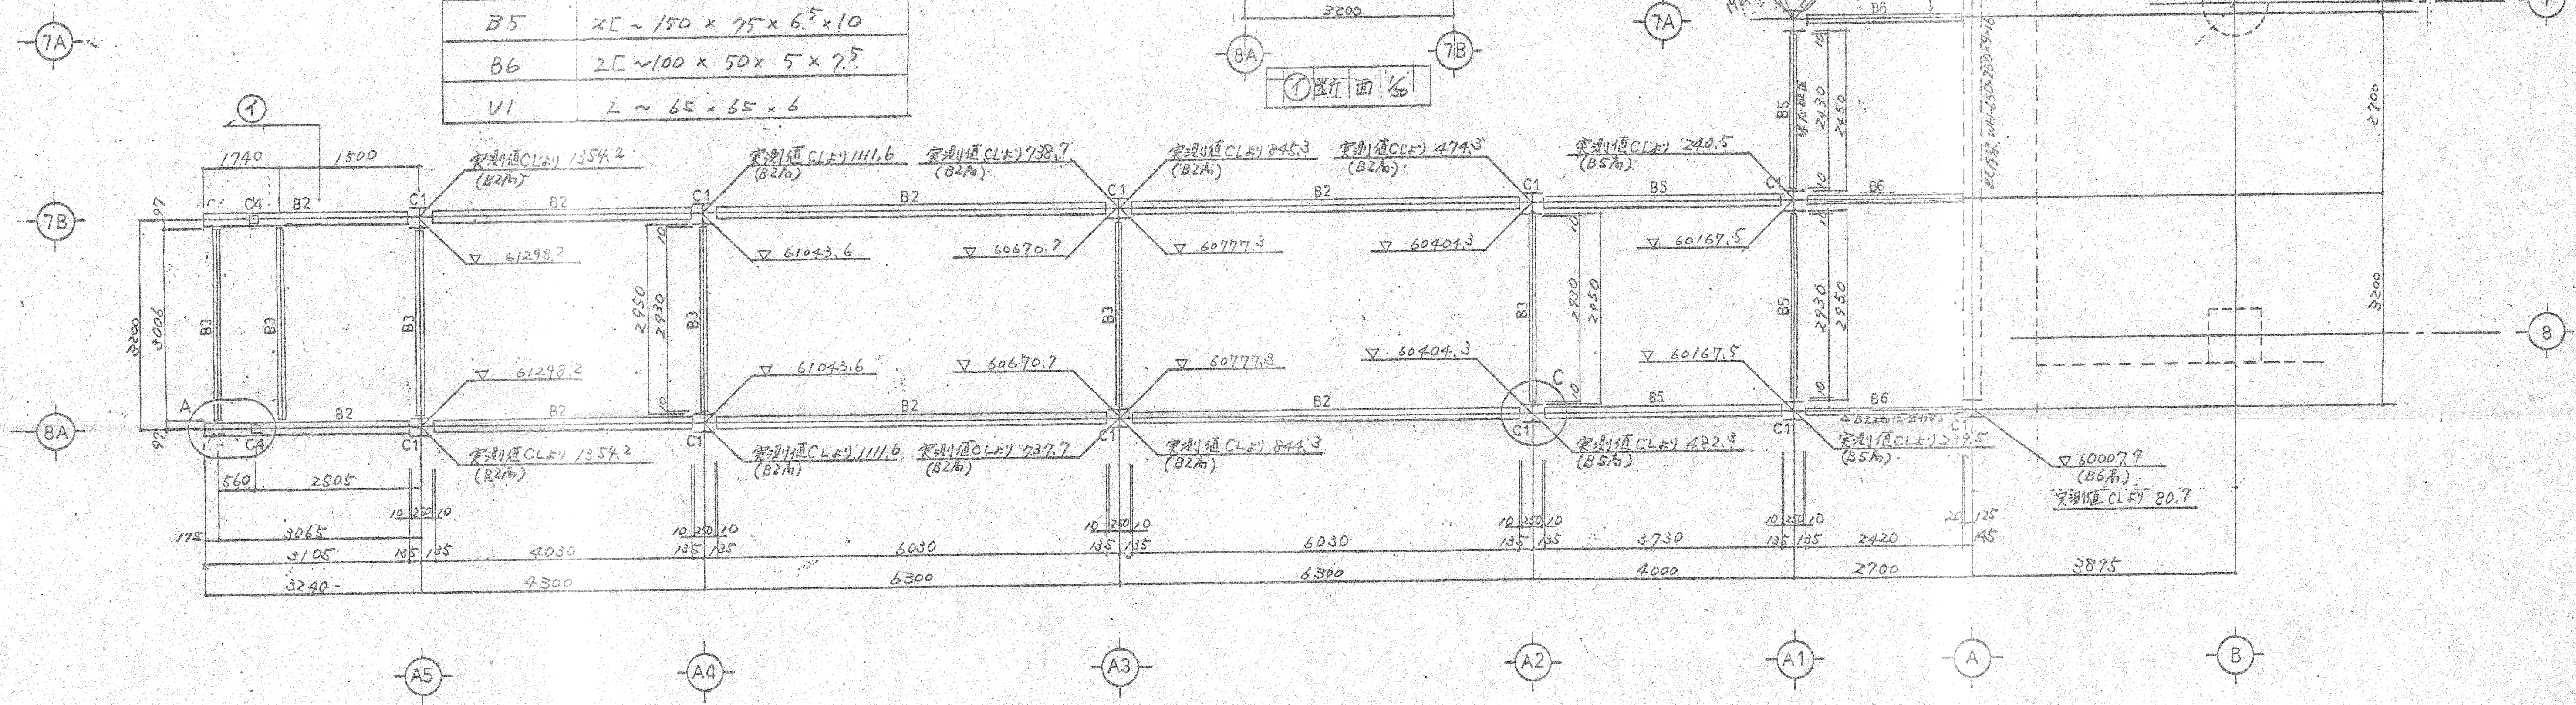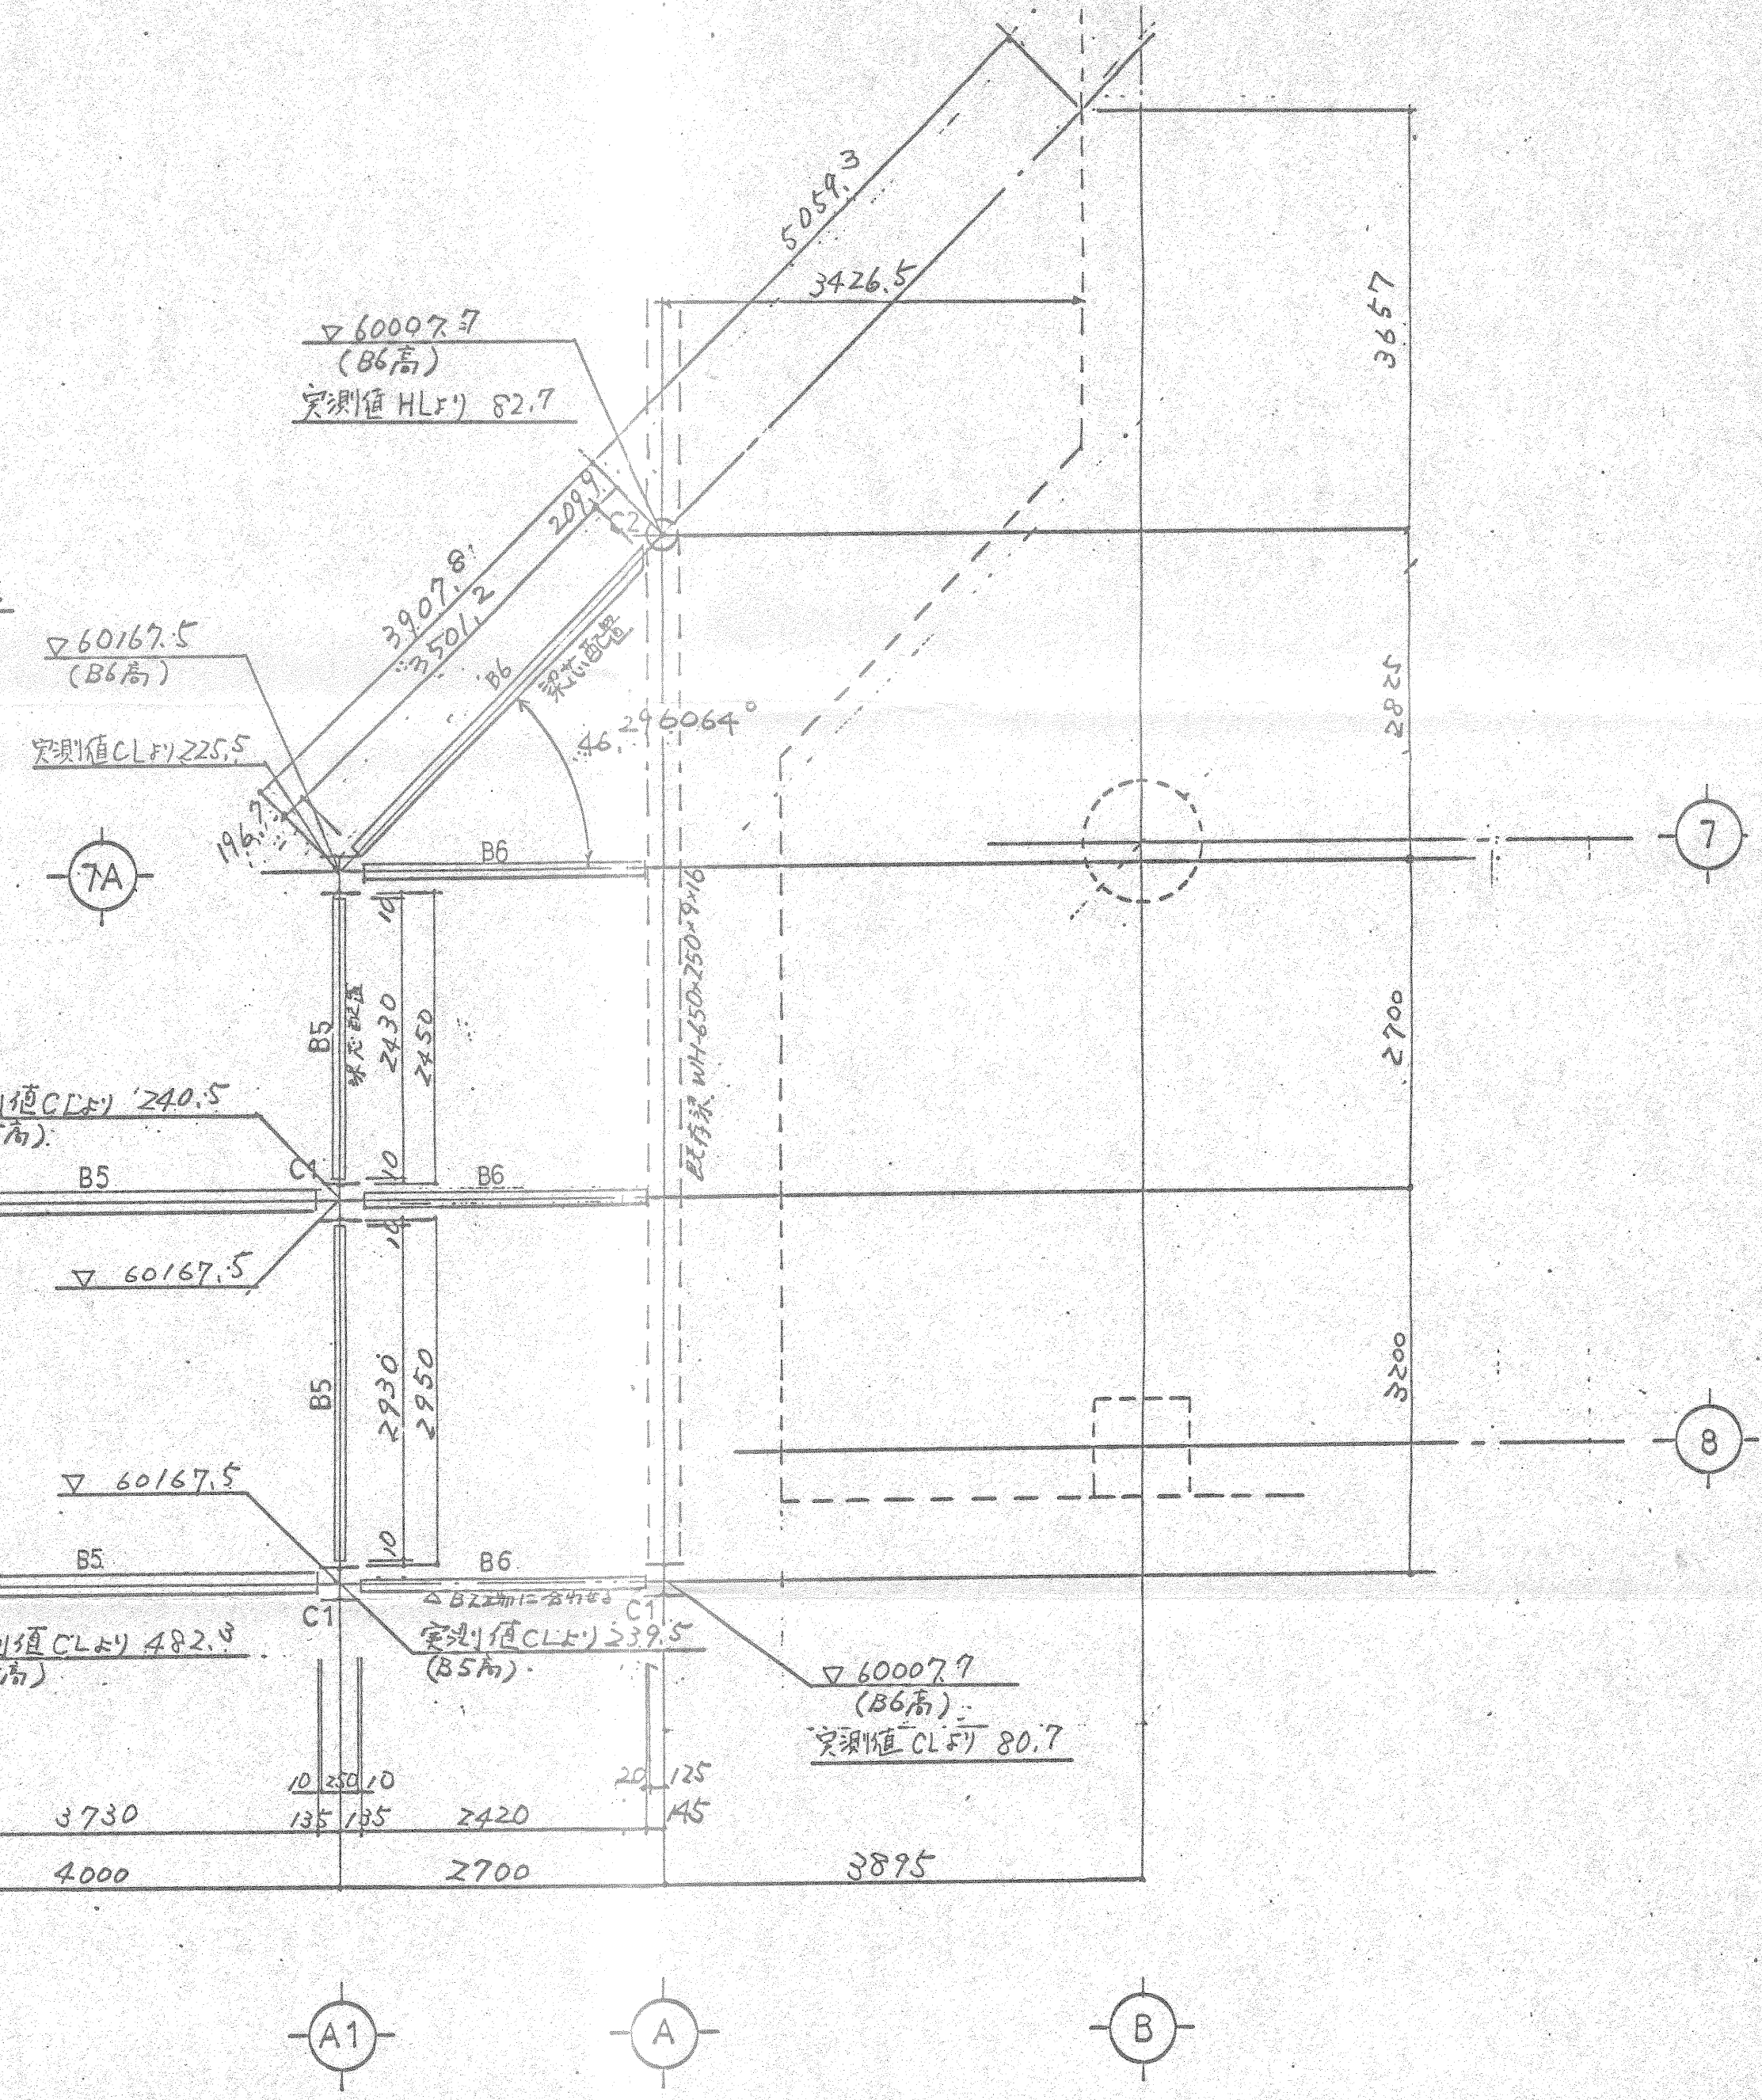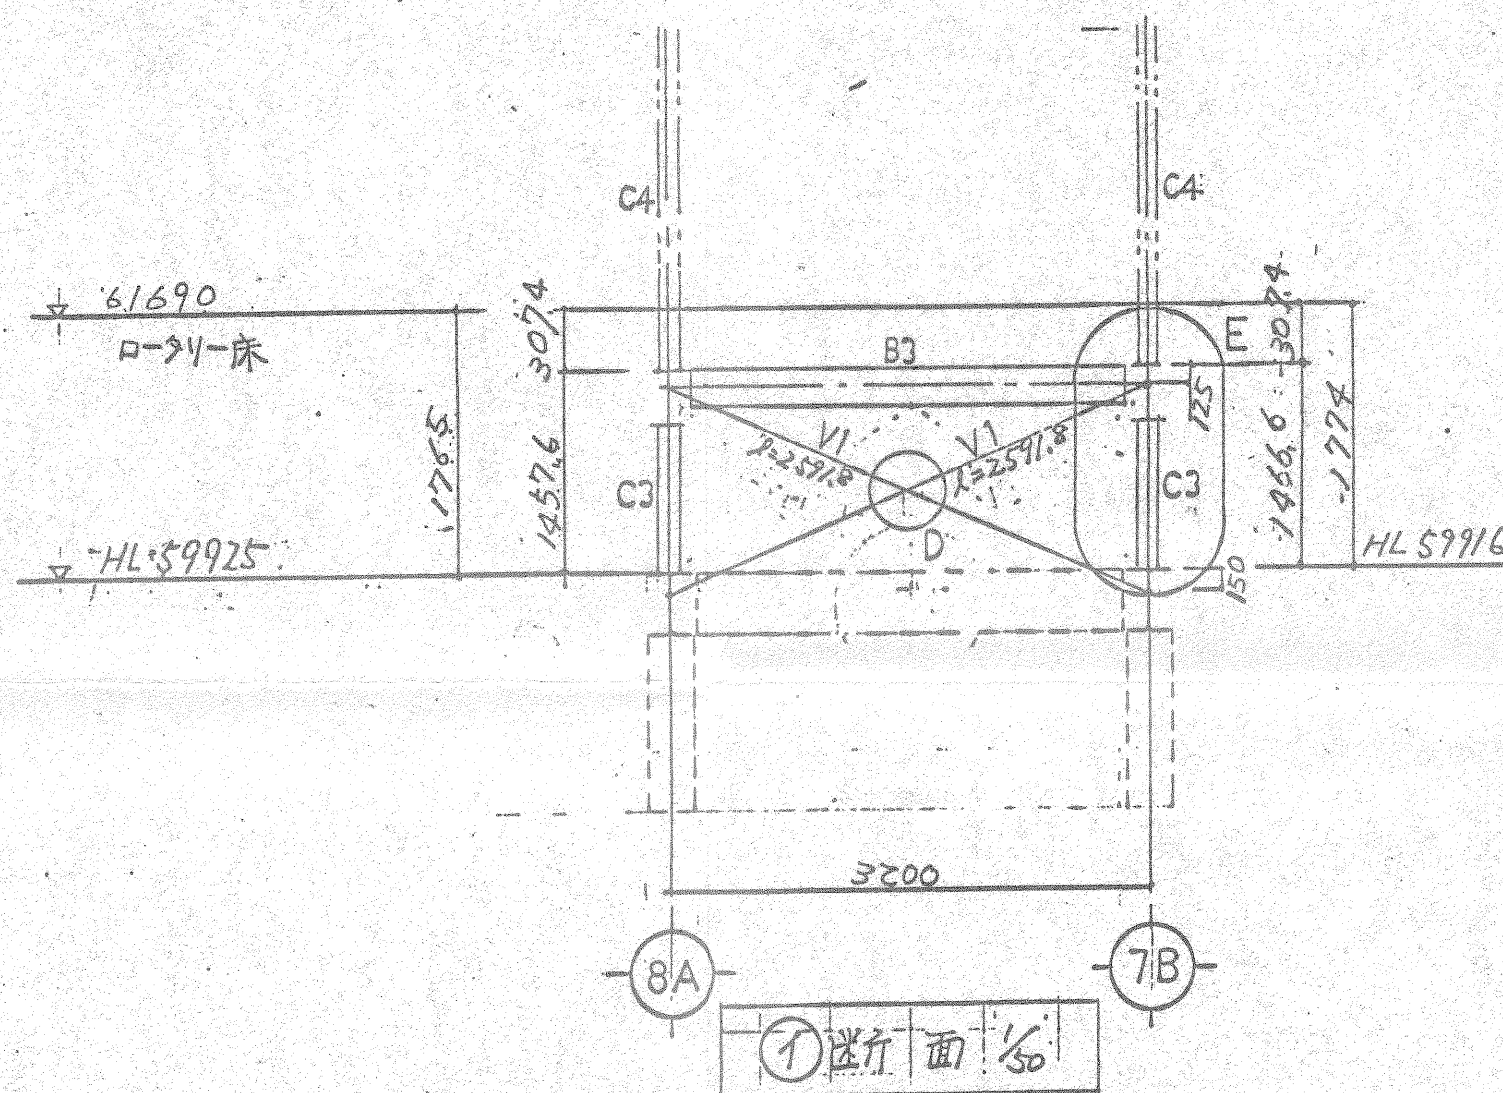


新設床梁伏図 1/20


B2 H $\sim$  346 $\times$  174 $\times$  6 $\times$  9  
A部詳細 梁接合部 1/20

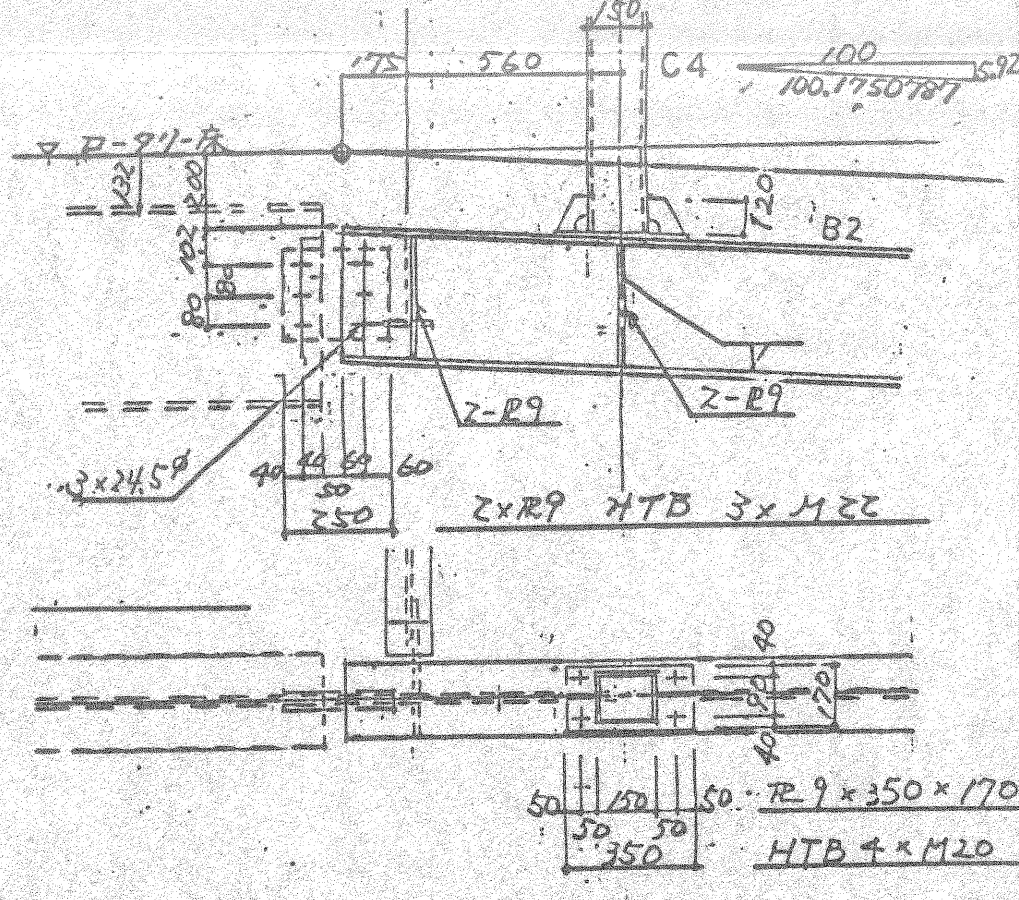


B3 H $\sim$  250 $\times$  125 $\times$  6 $\times$  9  
B部詳細 梁接合部 1/20

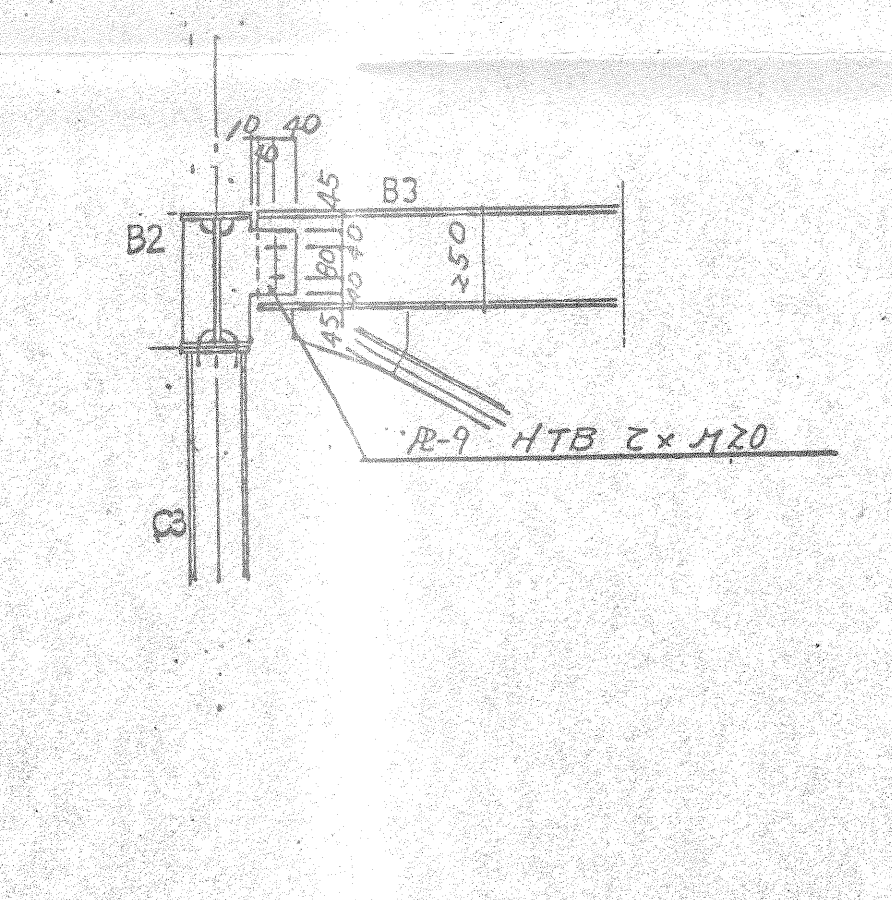


B2 H $\sim$  346 $\times$  174 $\times$  6 $\times$  9 B3 H $\sim$  250 $\times$  125 $\times$  6 $\times$  9  
C部詳細 梁接合部 1/20

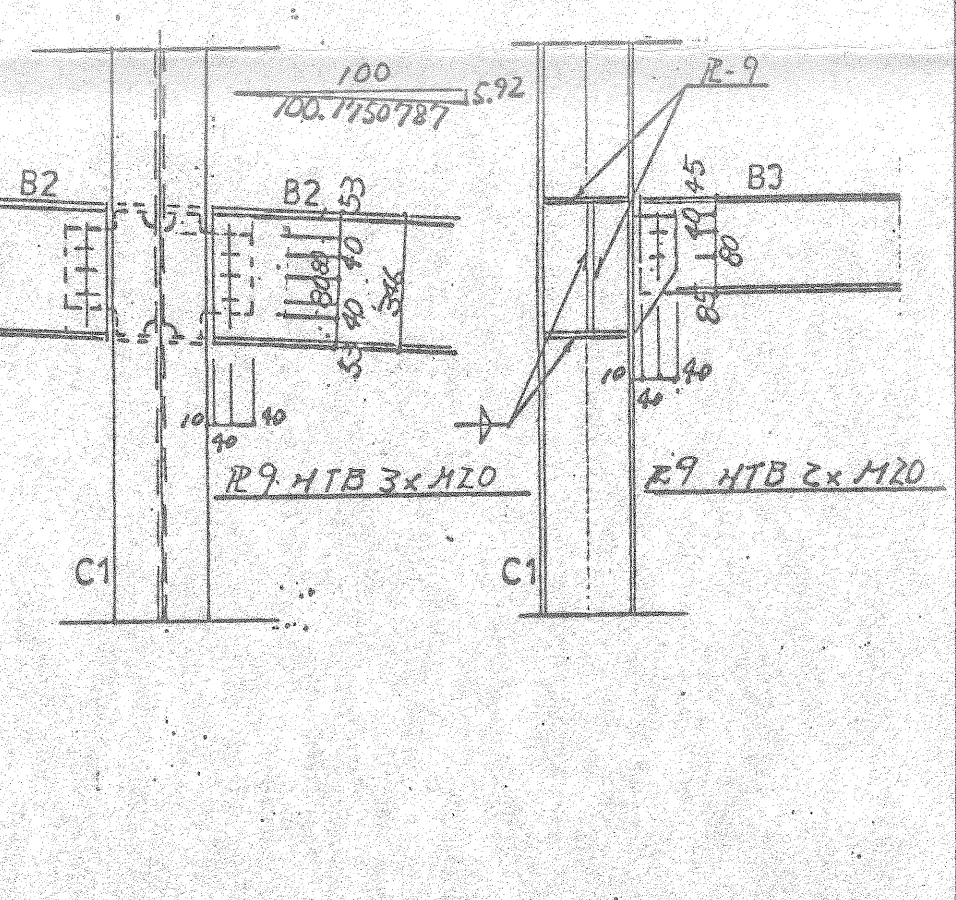

V1 L $\sim$  65 $\times$  65 $\times$  6  
D部詳細 プラ(接合部) 1/20

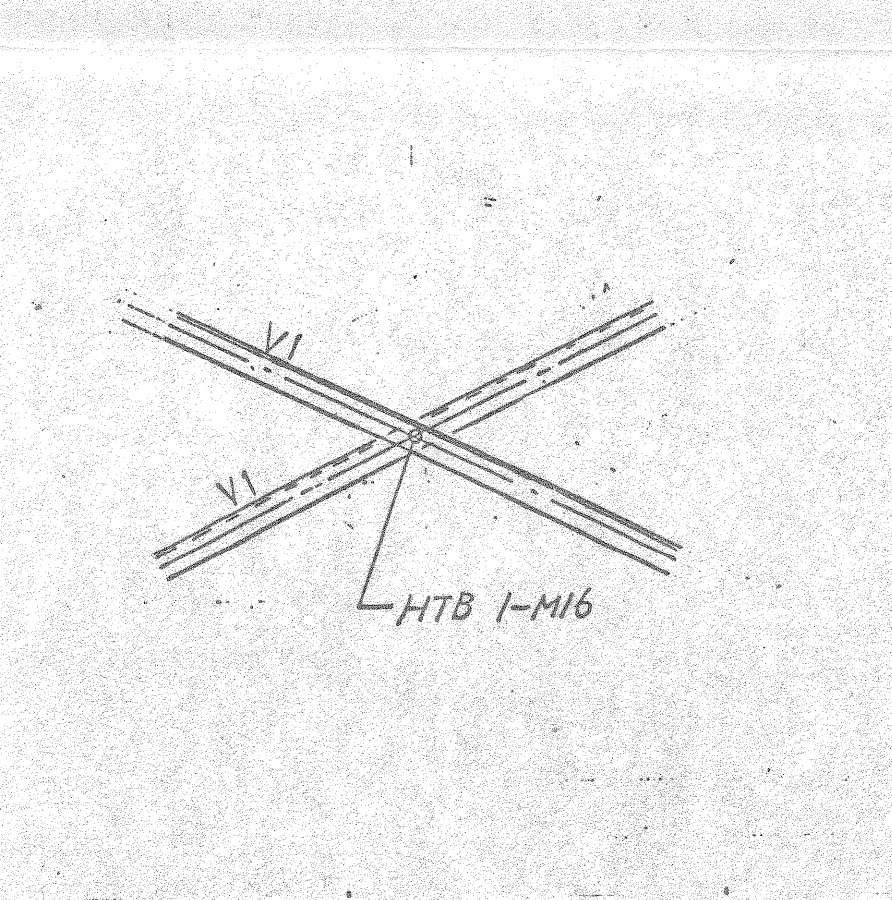

B3 H $\sim$  250 $\times$  125 $\times$  6 $\times$  9 V1 L $\sim$  65 $\times$  65 $\times$  6  
E部詳細 梁接合部 プラ(ボルト付) 1/20



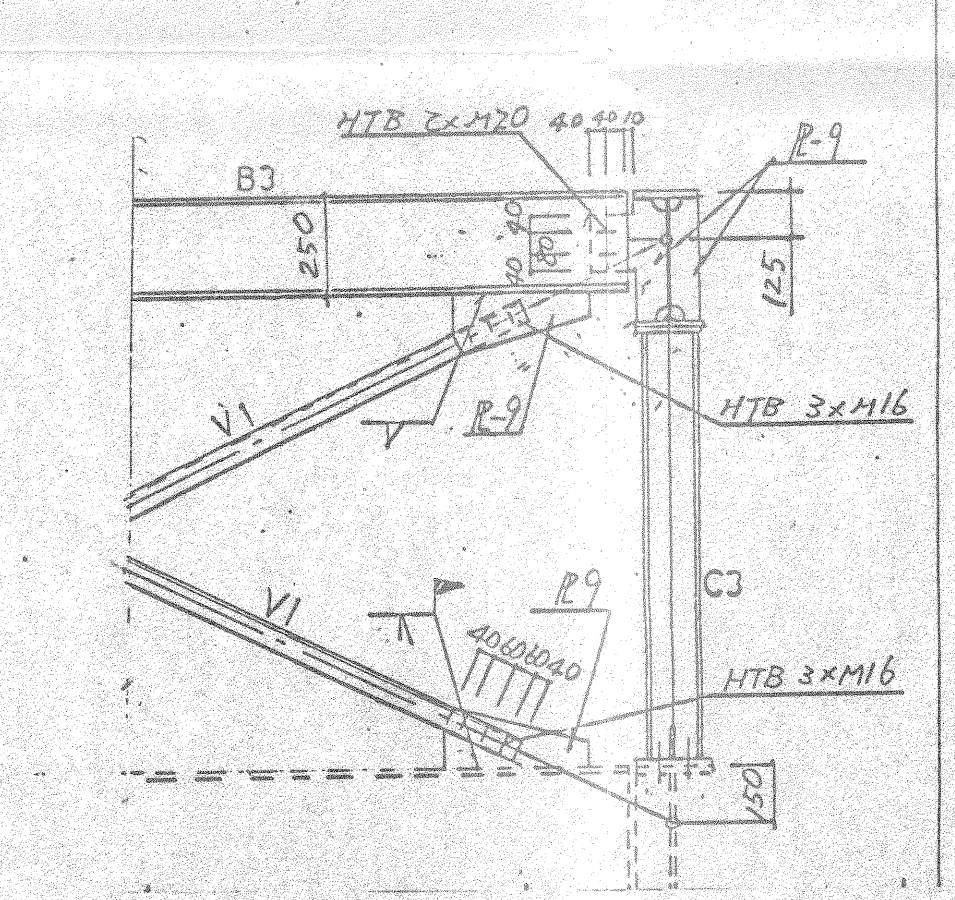


工事件名	府中駅北口歩行者用人工地盤設置工事		
工事箇所	府中市 府中町 一丁目 100番		
図面名	竣工図	縮尺	1/50
図面番	グリーンプラザ南側通路	縮尺	1/20
図面番	新設床梁伏図	縮尺	211



部材リスト

符号	メンバー
C1	H~250x250x9x14
C2	P~216.3 <sup>3</sup> x8.2
C4	□~150x150x9
B2	H~346x174x6x9
B3	H~250x125x6x9
B5	ZC~150x75x6.5x10
B6	ZC~100x50x5x7.5
根太	C~125x65x6x8
根太ピース	L~125x75x7, R6

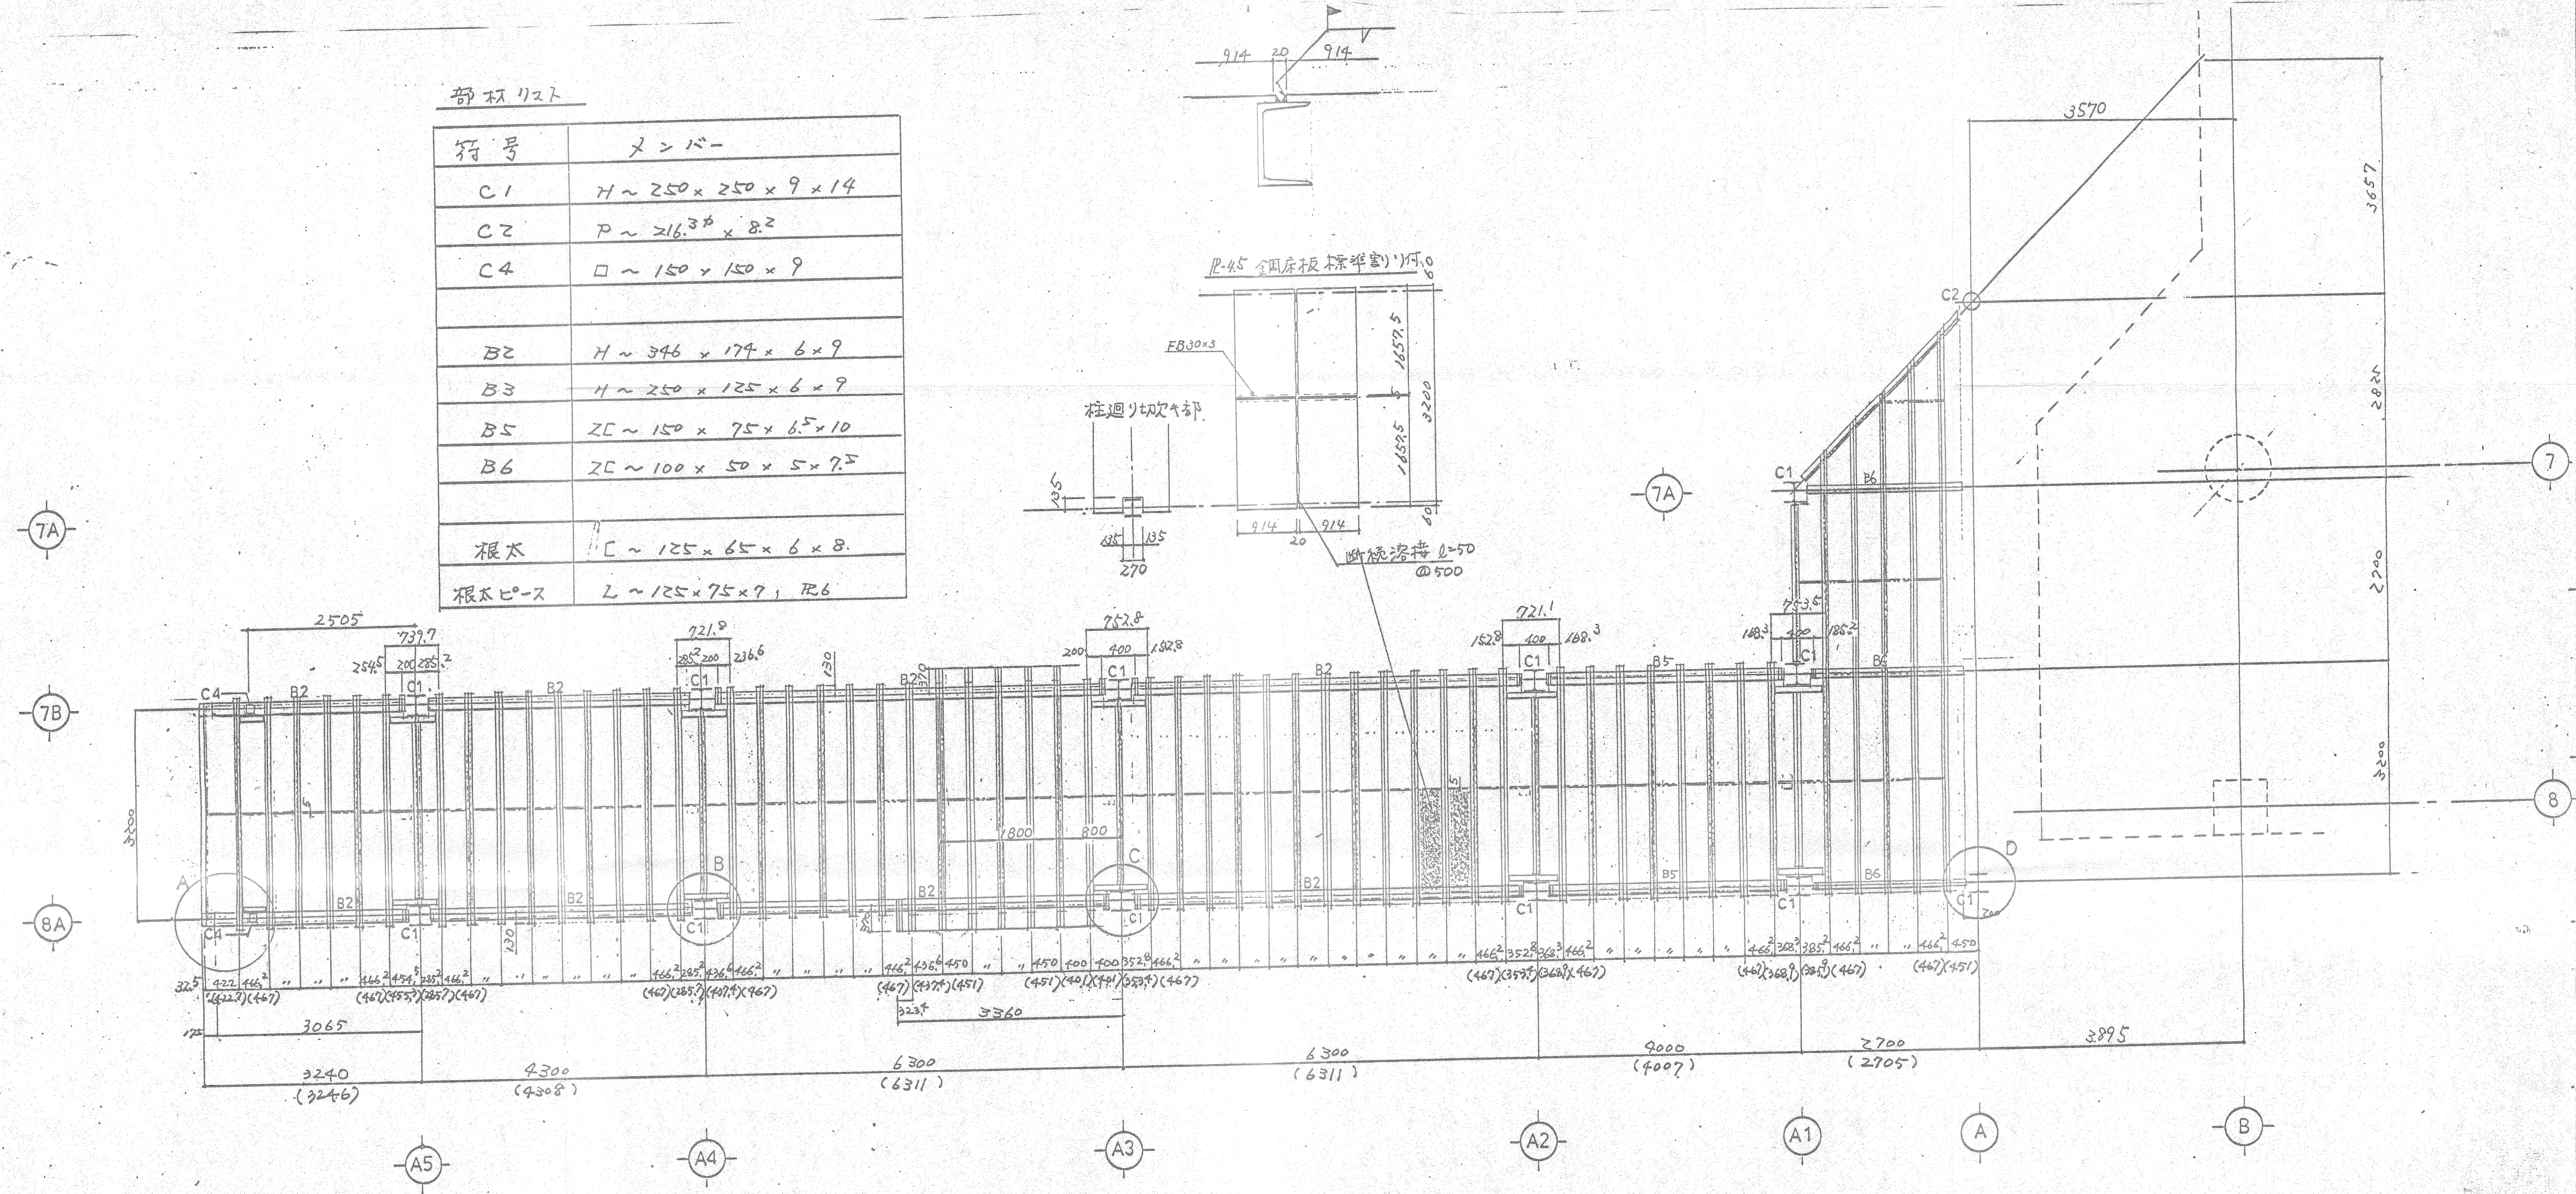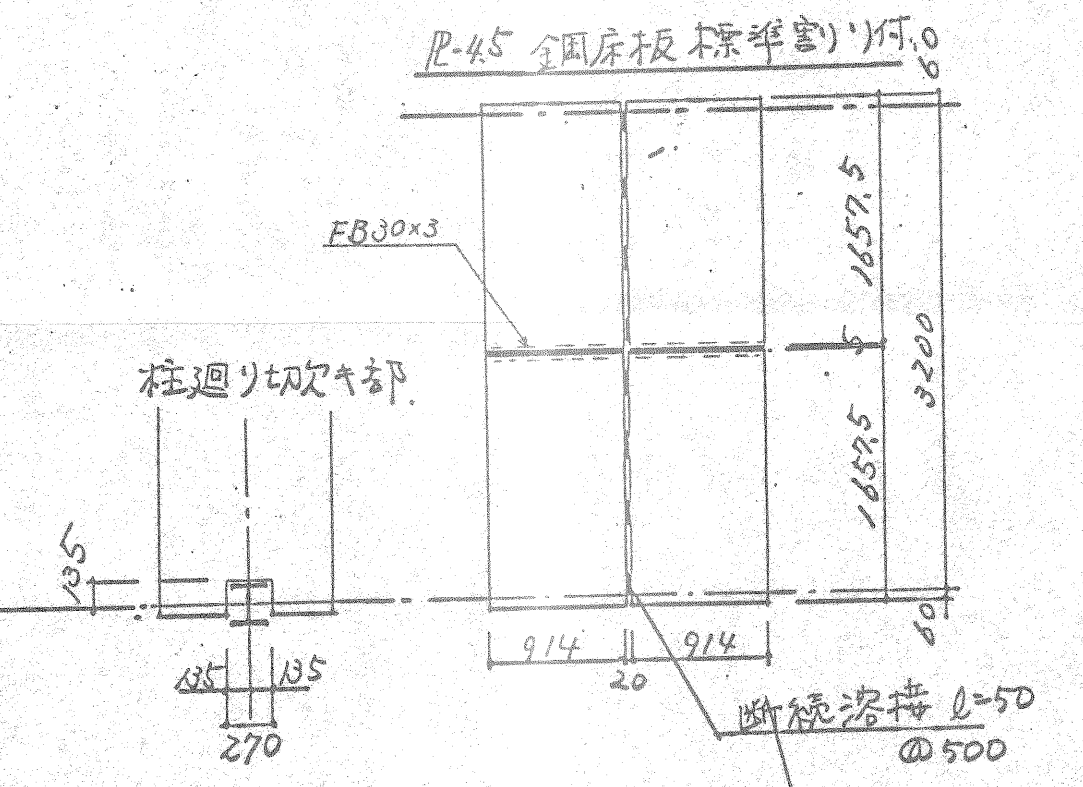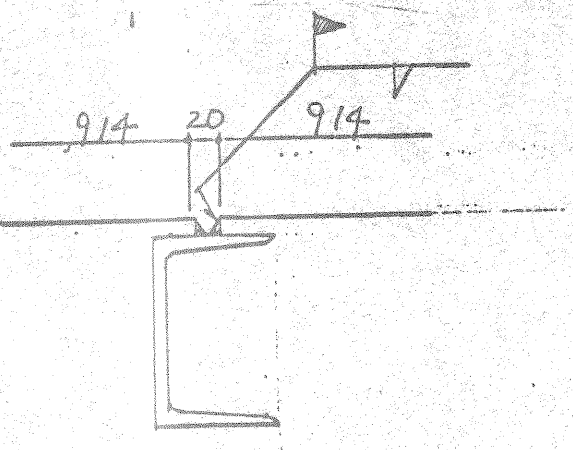


新設床根太伏図 1/50 ※ ( ) 内は白面部



<p>根太(C-2) [~125x65x6x8 L~125x75x7</p> <p>A部詳細 根太 1/50</p>	<p>根太(C-2) [~125x65x6x8 L~125x75x7 R6</p> <p>B部詳細 根太 1/50</p>	<p>根太(C-2) [~125x65x6x8 L~125x75x7 R6</p> <p>C部詳細 根太 1/50</p>	<p>根太(C-2) [~125x65x6x8 L~125x75x7</p> <p>D部詳細 根太 1/50</p>	<p>根太(C-2) [~125x65x6x8 L~125x75x7</p> <p>根太立端部詳細 1/10</p>																				
<table border="1"> <tr> <td>工事件名</td> <td colspan="3">府中駅北口歩行者用人工地盤設置工事</td> </tr> <tr> <td>工事箇所</td> <td colspan="3">府中市 府中町 一丁目 100番</td> </tr> <tr> <td>図面名称</td> <td>竣工図</td> <td>縮尺</td> <td>1/50</td> </tr> <tr> <td>図面番</td> <td>グリーンプラザ南側通路</td> <td>縮尺</td> <td>1/20</td> </tr> <tr> <td>図面番</td> <td>新設床根太伏図</td> <td>縮尺</td> <td>1/50</td> </tr> </table>					工事件名	府中駅北口歩行者用人工地盤設置工事			工事箇所	府中市 府中町 一丁目 100番			図面名称	竣工図	縮尺	1/50	図面番	グリーンプラザ南側通路	縮尺	1/20	図面番	新設床根太伏図	縮尺	1/50
工事件名	府中駅北口歩行者用人工地盤設置工事																							
工事箇所	府中市 府中町 一丁目 100番																							
図面名称	竣工図	縮尺	1/50																					
図面番	グリーンプラザ南側通路	縮尺	1/20																					
図面番	新設床根太伏図	縮尺	1/50																					



符号	メンバー
C1	H~250x250x9x14
C2	P~216.3φx8.2
G1	H~294x200x8x12
G2	WH~294x150x6x9 I
G3	WH~294x175x6x9
G4	H~294x200x8x12
B1	H~198x99x4.5x7
B4	C~250x90x9x13

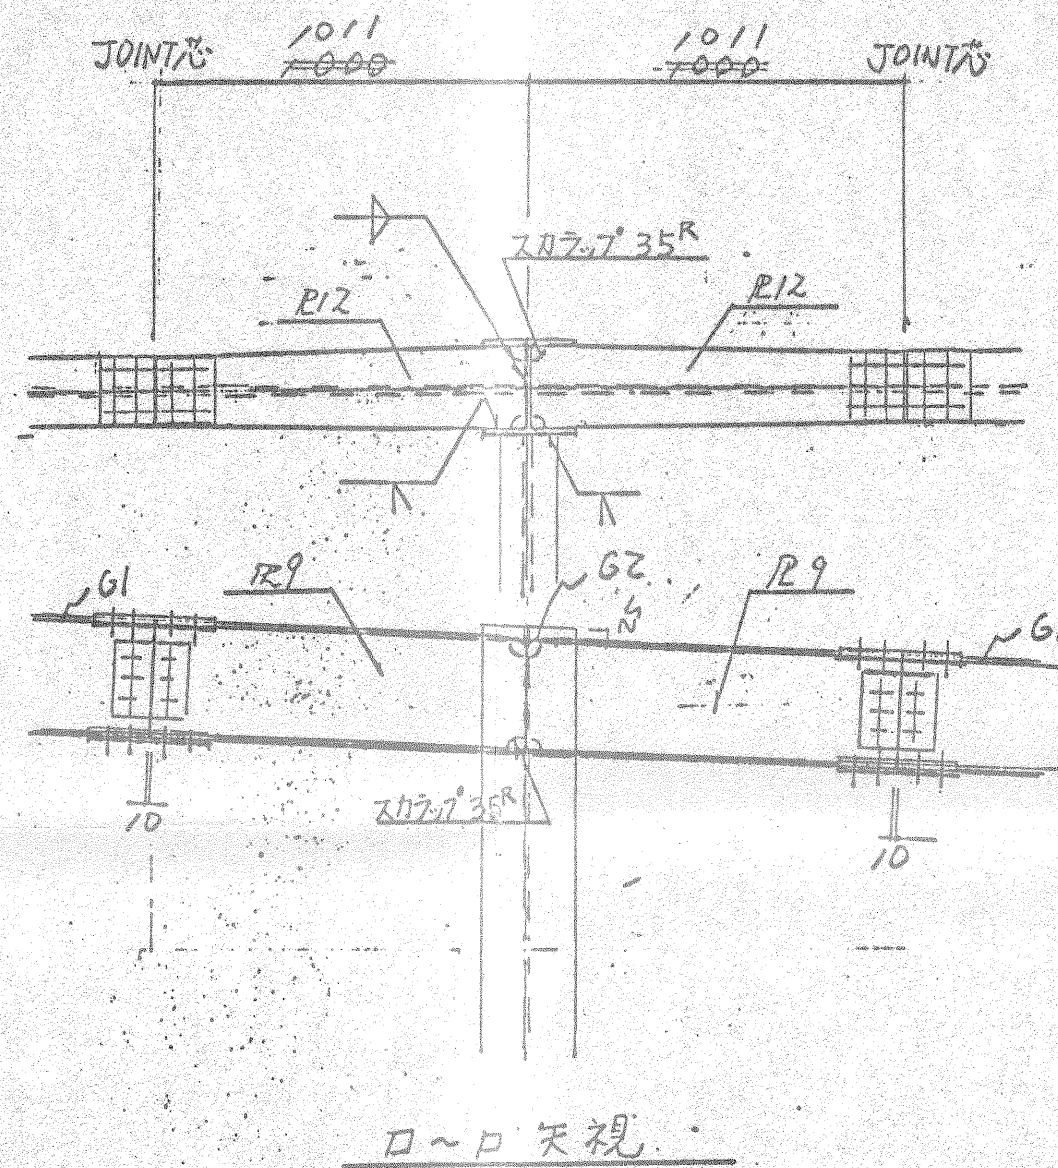


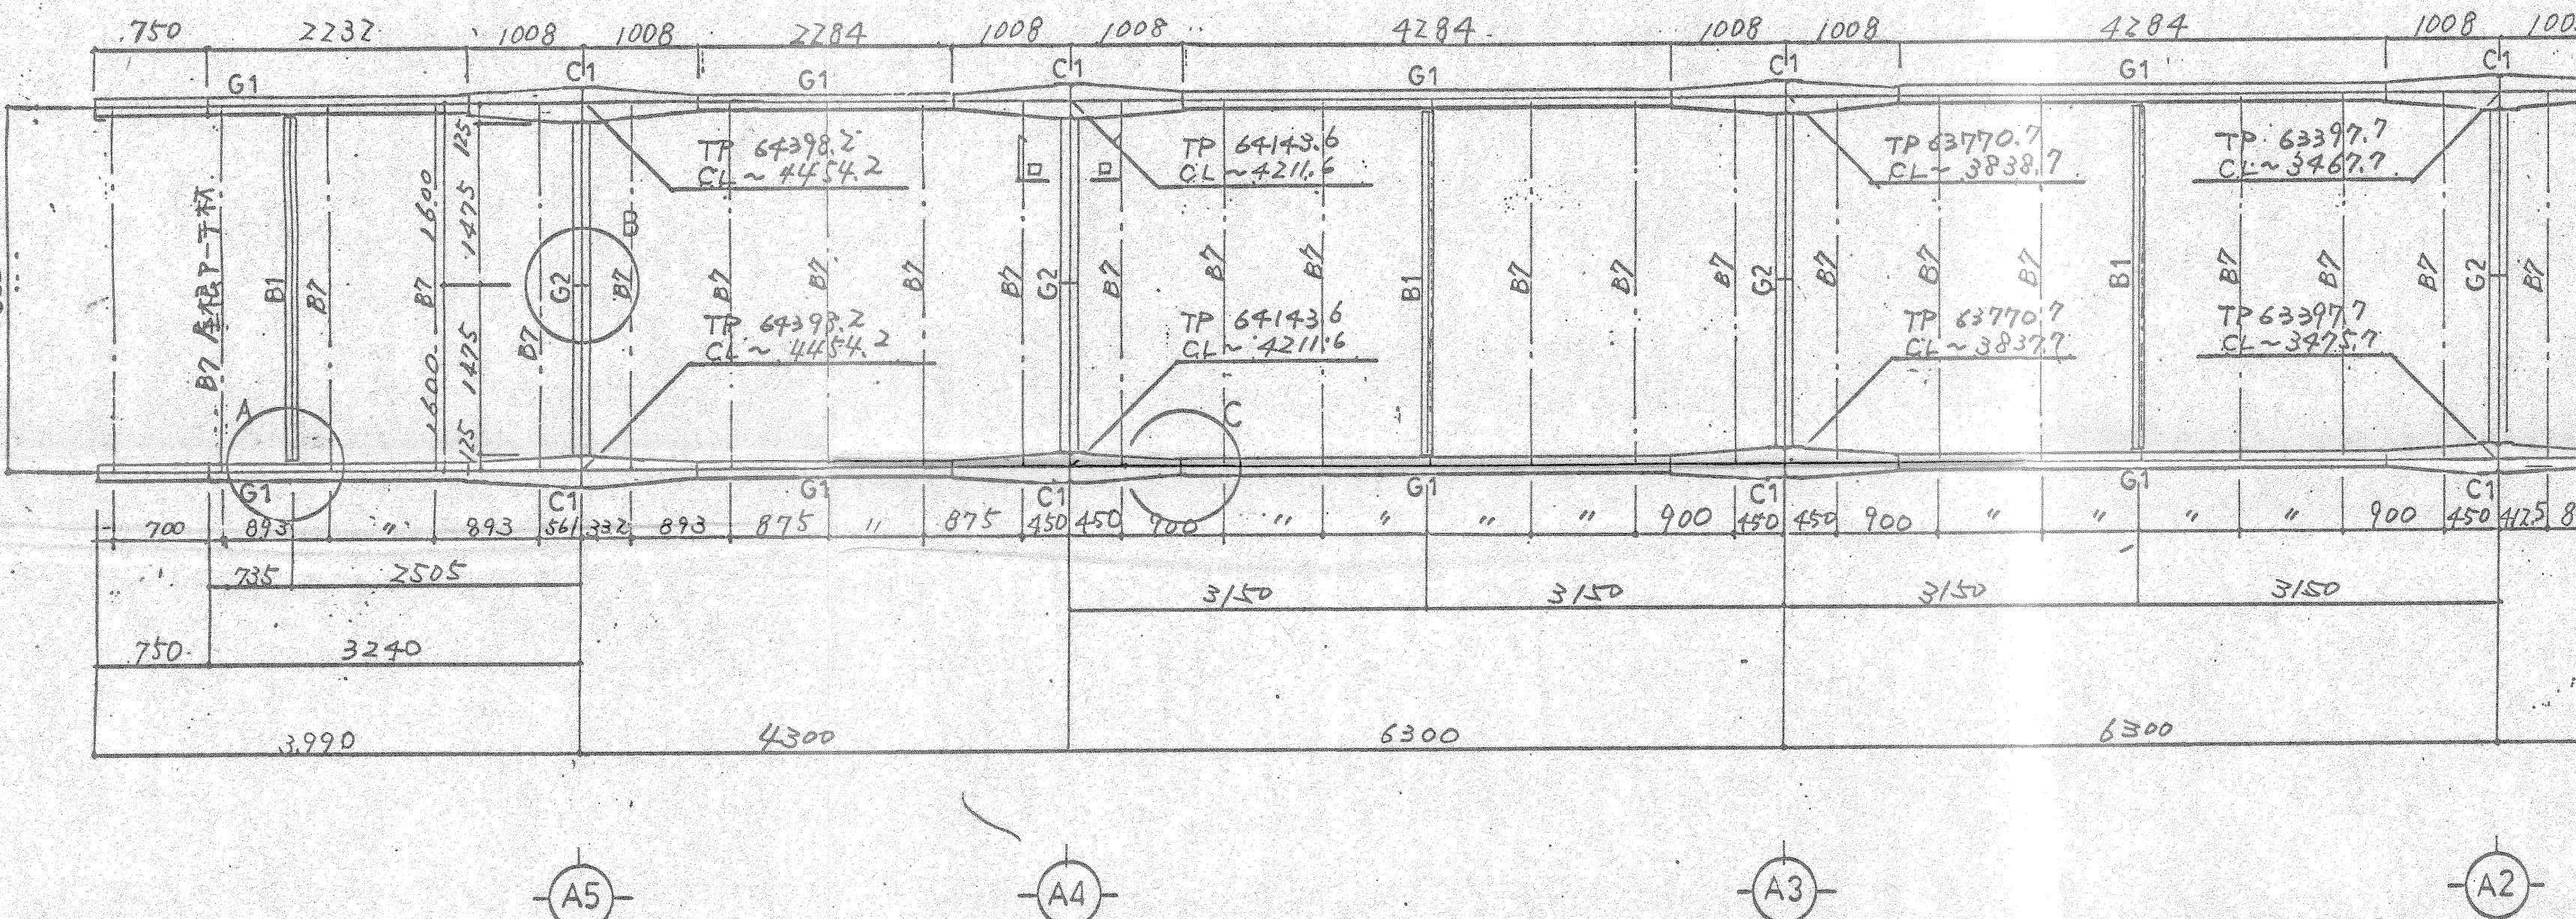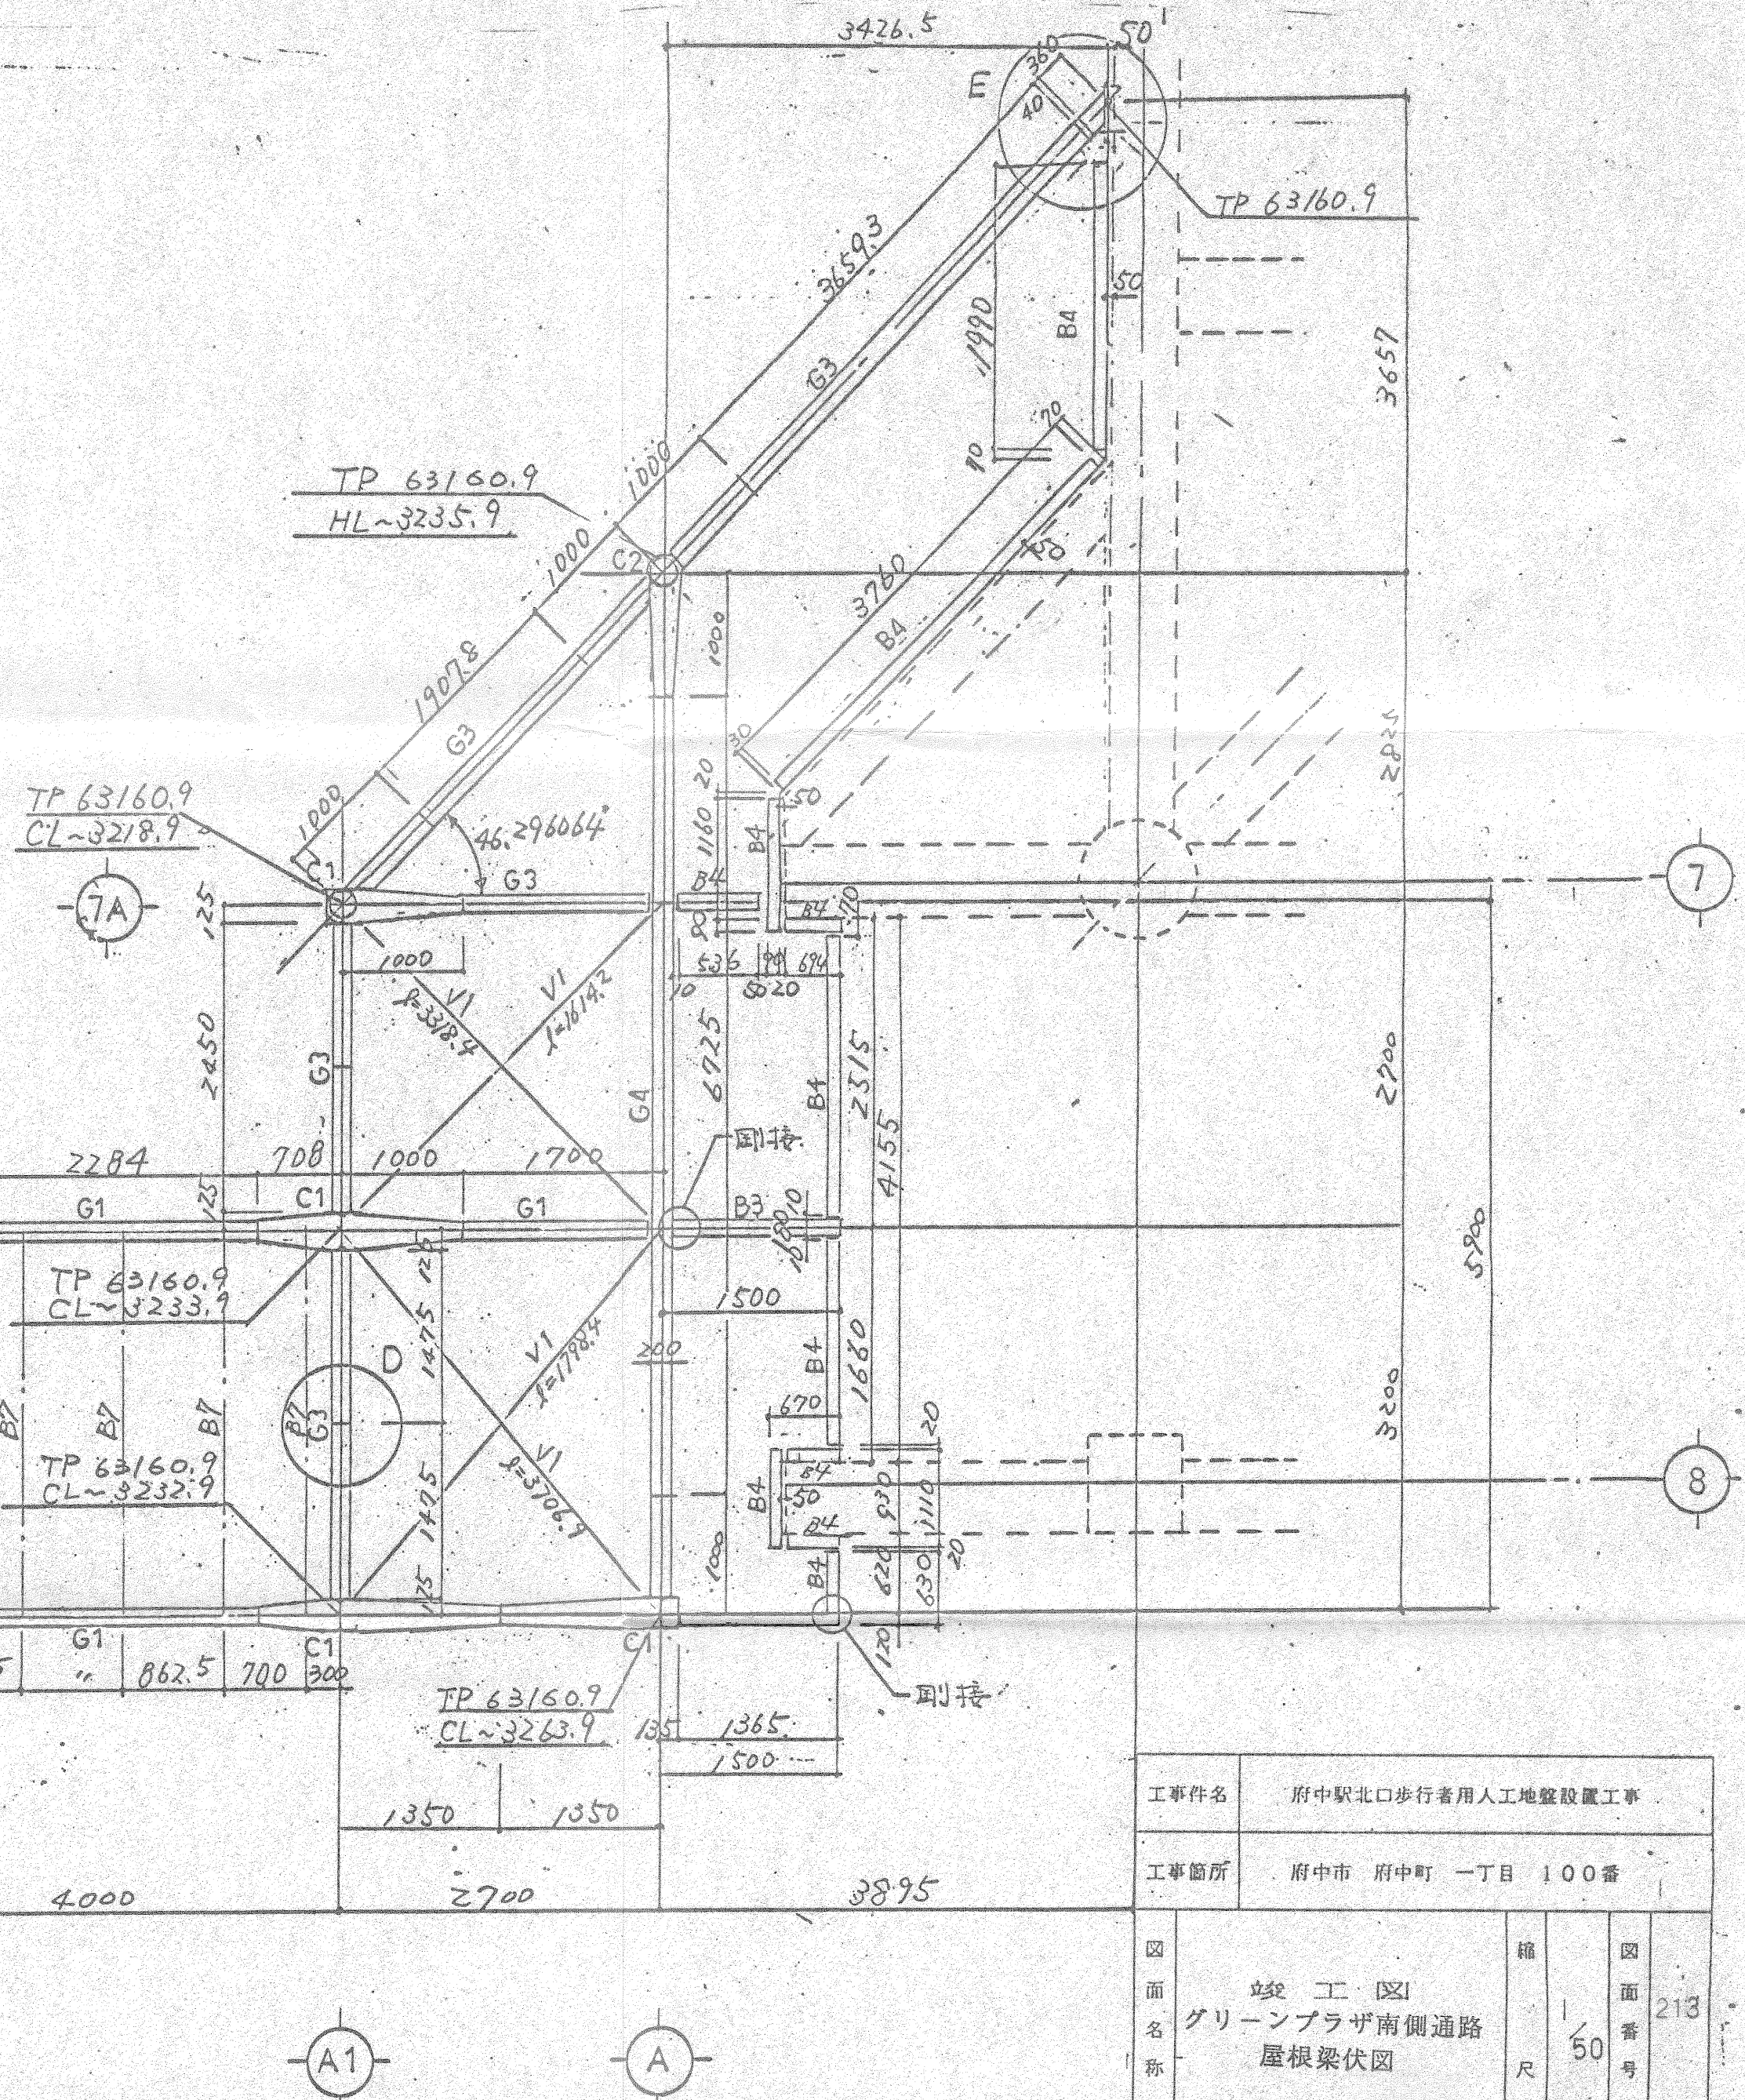

屋根梁伏図 1/50

工事名	府中駅北口歩行者用人工地盤設置工事
工事箇所	府中市 府中町 一丁目 100番
図面名	緑工 区1 グリーンプラザ南側通路 屋根梁伏図
縮尺	1/50
図面番号	213

<p>B1 H~198x99x4.5x7 A部詳細 梁接合部 1/20</p>	<p>G2 WH~294x150x6x9 I B部詳細 鋼梁接合部 1/20</p>	<p>G1 H~294x200x8x12 C部詳細 鋼梁接合部 1/20</p>	<p>G3 WH~294x175x6x9 D部詳細 鋼梁接合部 1/20</p>	<p>G3 WH~294x175x6x9 E部詳細図 既設梁取合部 1/20</p>	<p>B4 C~250x90x9x13 グリーンプラザ外壁取付詳細図 1/20</p>