




[illegible]

3 4 4 8 : 3	3 4 4 8 : 4	3 4 4 9 : 3
3 5 4 8 : 1	3 5 4 8 : 2	3 5 4 9 : 1
3 5 4 8 : 3	3 5 4 8 : 4	3 5 4 9 : 3


$$\overline{3\ 5\ 4\ 8 - 2}$$

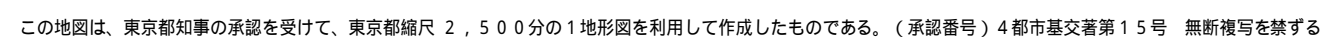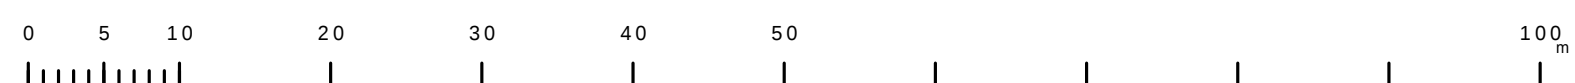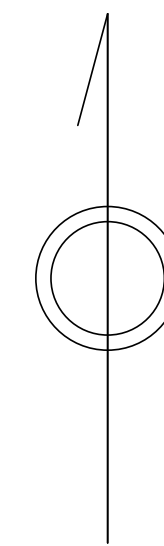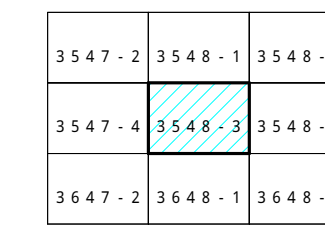


凡 例		名 称	
マン ホ ール (人 孔)	●	標準 1号マンホール(内径 90 c m)	
	○	標準 2号マンホール(内径 120 c m)	
	②	標準 3号マンホール(内径 150 c m)	
	③	標準 4号マンホール(内径 180 c m)	
	④	標準 5号マンホール(内径 210 × 120 c m)	
	⑤	標準 6号マンホール(内径 240 × 120 c m)	
	⑥	標準 7号マンホール(内径 300 × 120 c m)	
	⑦	組立 0号マンホール(内径 75 c m)	
	⑧	組立 1号マンホール(内径 90 c m)	
	⑨	組立 2号マンホール(内径 120 c m)	
	⑩	組立 3号マンホール(内径 150 c m)	
	⑪	組立 4号マンホール(内径 180 c m)	
	⑫	組立 矩形マンホール(内径 90 × 60 c m)	
	⑬	特殊 1号マンホール(内径 90 × 60 c m)	
	⑭	特殊 2号マンホール(内径 120 × 120 c m)	
	⑮	特殊 3号マンホール(内径 150 × 120 c m)	
	⑯	特殊 4号マンホール(内径 180 × 120 c m)	
	○	小型マンホール(内径 30 c m)	
	□	特殊 特殊マンホール	
	▽	特殊 分排水マンホール	
	△	特殊 片形特殊人孔	
	▽	特殊 矩形特殊人孔(標準型)	
	○	特殊 溝円形マンホール(内径 120 × 90 c m)	
	△	特殊 溝円形マンホール(内径 90 × 60 c m)	
	⑱	伏越マンホール(上流)	
	□	伏越マンホール(中流)	
	⑲	伏越マンホール(下流)	
	⑳	伏越分排水マンホール(上流)	
	㉑	伏越分排水マンホール(中流)	
	㉒	伏越分排水マンホール(下流)	
㉓	伏越防漏付マンホール(上流)		
㉔	伏越防漏付マンホール(中流)		
㉕	伏越防漏付マンホール(下流)		
☆	ダミー人孔		
変 化 点 又 は 結 合 点	■	取上人孔、社口、屋外取入部等	
	—	処理場、ボンプ所への進入部または流出部	
	—	私道取入管上流部又は道路管渠分岐点	
	△	空弁井	
	▽	制水弁	
	○	変圧	
	△	変圧口(清濁口含む)	
	▽	下水方向指示	
	注)	マンホール、変圧点及び結合点の色は 標準と同じである。	
	管	—	合流枝線
—		汚水枝線	
—		雨水枝線	
—		雨水枝線(Ｌ型)	
—		雨水社管(枝線)	
—		合流幹線	
—		合流幹線(市町村)	
—		汚水幹線	
—		汚水幹線(市町村)	
—		雨水幹線	
—		雨水幹線(市町村)	
—		清流直流	
—		雨水社管(幹線)	
—		処理場又はポンプ所からの放流渠	
渠		—	合流伝送管枝線
	—	雨水伝送管枝線	
	—	雨水伝送管枝線	
	—	合流伝送管幹線	
	—	合流伝送管幹線(市町村)	
	—	汚水伝送管枝線	
	—	汚水伝送管枝線(市町村)	
	—	雨水伝送管枝線	
	—	雨水伝送管枝線(市町村)	
	—	再生水(中水道)	
	—	光ファイバケーブル連絡管	
	—	不明、その他	
	—	仮取入れ管	
	—	屋外管	
	樹 及 び 取 付 管	■	矩形汚水幹線
□		矩形雨水幹線	
■		円形汚水幹線	
□		円形雨水幹線	
■		取付管(色は黒と白色である)	
管 架 断 面	●	円形	
	■	矩形	
	●	馬蹄型	
	●	背斜形(円形)	
	●	鉋型	
	△	Ｌ型(Ｌ型渠)	
	●	背斜形(矩形)	
	□	断面形	
	●	共同溝	
	●	管箱	
	☆	その他	
	●	円形溝渠(矩形)	
	●	矩形溝渠(円形)	
	●	矩形溝渠(矩形)	
	●	矩形溝渠(鉋形)	
行 政 境 域	—	共同溝(矩形)	
	—	共同溝(円形)	
	—	横二条線	
	—	インバート部迄	
	—	郡県境	
そ の 他	—	市区域	
	—	町境・丁目境	
	—	処理場区	

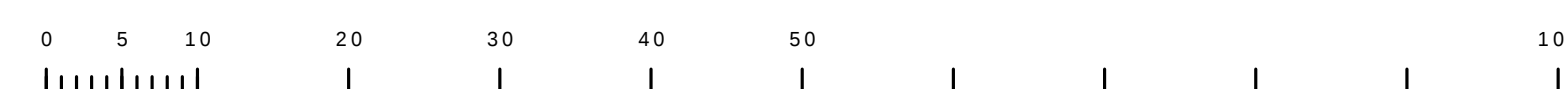


3 5 4 8 - 4




縮尺 1 / 500


$$3548 - 4$$

凡 例		名 称
マン ホ ー ル （人 孔）	●	標準 1号マンホール（内径90cm）
	○	標準 2号マンホール（内径120cm）
	①	特殊 3号マンホール（内径150cm）
	②	特殊 4号マンホール（内径180cm）
	[H]	標準 5号マンホール（内径210×120cm）
	[H]	標準 6号マンホール（内径260×120cm）
	[H]	標準 7号マンホール（内径300×120cm）
	Ⓐ	植立 0号マンホール（内径75cm）
	③	植立 1号マンホール（内径90cm）
	④	植立 2号マンホール（内径120cm）
	⑤	植立 3号マンホール（内径150cm）
	⑥	植立 4号マンホール（内径180cm）
	[C]	植立 矩形マンホール（内径90×60cm）
	□	植立 方形マンホール
	T1	特殊 特1号マンホール（内径90×60cm）
	T2	特殊 特2号マンホール（内径120×120cm）
	T3	特殊 特3号マンホール（内径150×120cm）
	T4	特殊 特4号マンホール（内径180×120cm）
	◎	小型マンホール（内径30cm）
	◇	特殊 特殊マンホール
	△	特殊 ファミマーカー
	▽	特殊 円筒特殊人孔
	■	特殊 矩形特殊人孔
	○*	特殊 特殊マンホール（使用済）
	◻	焼付 焼付マンホール（内径120×90cm）
	△	焼付 焼付矩形マンホール（内径90×60cm）
	変化点又は結合点	— —
—		焼付マンホール（下流）
— —		焼付分岐マンホール（上流）
— —		焼付分岐マンホール（下流）
— —		焼付防漏継付マンホール（上流）
— —		焼付防漏継付マンホール（下流）
☆		蓋入人孔
◆		ダミー人孔、敷外置取込部等
→		遮断管、ポンプ等の進入部または流出部
↑↓		処理場・下水道又は通達管理区分点
X		空野井
×		雨水井
○		設伏
○	下開口（清掃口含む）	
	注 マンホールの、変化点及び結合点の命名は 異なっても可である。	
管	——>——	合流幹線
	- - - ->- - - -	汚水幹線
	~~~~~>~~~~~	雨水幹線
	<- - - - ->	雨水幹線（しり票）
	<- ~~~~ - ~~~~>	雨水主管（枝線）
	=====	合流幹線
	=====	合流幹線（市町村）
	=====	汚水幹線（市町村）
	=====	雨水幹線（市町村）
	=====	雨水主管（幹線）
渠	----->-----	合流送水管（幹線）
	----->-----	合流送水管（市町村）
	----->-----	汚水送水管（市町村）
	----->-----	雨水送水管（市町村）
	----->-----	再生水管（中水道）
	----->-----	光ファイバーケーブル導線路
	----->-----	*別項、その他
樹 及 び 取 付 管	----->-----	樹根入れ溝
	----->-----	樹根穴
	----->-----	汚泥搬送（機軸）
	----->-----	砂引き管（機軸）
	----->-----	汚泥搬送（機軸）
	----->-----	砂引き管（機軸）
排水断面	■	矩形汚水渠
	■	矩形雨水渠
	●	円形汚水渠
	○	円形雨水渠
	取付管（色は図と同等である）	
	●	円形
	▲	矩形
	*	落てい
	◎	斜傾斜（ノ形）
	L	L型（J型梁）
行役環境	K	倒U字（K形）
	C	鞍形溝
	K	共同溝
	☆	その他
	△	台形
	●	円形横数（矩形）
	●	円形横数（円形）
	●	矩形横数（矩形）
	●	矩形横数（円形）
	●	矩形横数（三角形）
その他	●	共同溝（三角形）
	●	共同溝
	◎	第二倉庫
	◎	インバート拡張
	●	都府県
	---	市区境
	---	町界・丁目界
	---	流域区域
その他	---	処理区名
	---	治理者
	---	処理組合
	---	指定部分（色は管渠、人孔と同色である。）
	---	特定記号（色は管渠、人孔と同じである）
	特	特定工事種別

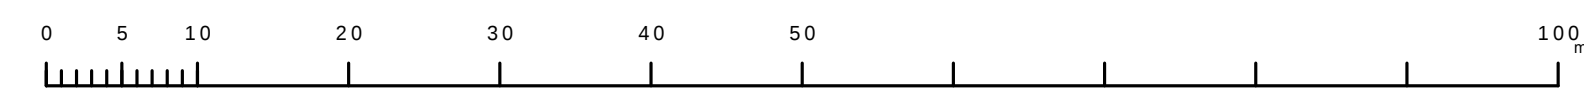
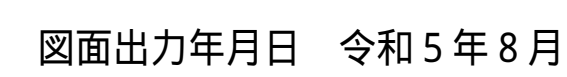
$$\begin{array}{r} 3549 - 1 \\ \hline \end{array}$$


縮尺 1 / 500

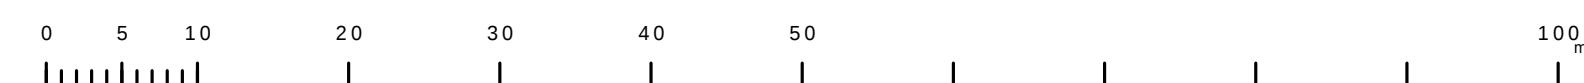

3 4 4 8 : 6	3 4 4 9 : 3	3 4 4 9 : 4
3 5 4 8 : 2	3 5 4 9 : 1	3 5 4 9 : 2
3 5 4 8 : 4	3 5 4 9 : 3	3 5 4 9 : 4



凡 例		名 称		
マンホール（人孔）	●	標準	1号マンホール（内径90cm）	
	○	標準	2号マンホール（内径120cm）	
	①	標準	3号マンホール（内径150cm）	
	②	標準	4号マンホール（内径180cm）	
	③	標準	5号マンホール（内径210×120cm）	
	④	標準	6号マンホール（内径240×120cm）	
	⑤	標準	7号マンホール（内径300×120cm）	
	⑥	植立	0号マンホール（内径75cm）	
	⑦	植立	1号マンホール（内径90cm）	
	⑧	植立	2号マンホール（内径120cm）	
	⑨	植立	3号マンホール（内径150cm）	
	⑩	植立	4号マンホール（内径180cm）	
	⑪	植立	方形マンホール（内径90×60cm）	
	⑫	植立	方形マンホール	
	⑬	特殊	特1号マンホール（内径90×60cm）	
	⑭	特殊	特2号マンホール（内径120×120cm）	
	⑮	特殊	特3号マンホール（内径150×120cm）	
	⑯	特殊	特4号マンホール（内径180×120cm）	
	⑰	○	小径マンホール（内径30cm）	
	⑱	□	特殊	特殊マンホール
	㉑	□	特殊	特殊マンホール
	㉒	□	特殊	特殊マンホール
	㉓	○	特殊	特殊マンホール（使用済）
	㉔	○	横溝	横溝マンホール（内径120×90cm）
	㉕	△	横溝	横溝マンホール（内径90×60cm）
	変化点又は結合点	①	○	変径マンホール（上・下）
		②	○	変径マンホール（中径）
③		○	変径マンホール（下径）	
樹及び取付管	■	樹幹（樹幹と同一色である）		
管断面図	●	円形		
	■	矩形		
	▲	直方		
	▲	直方		
行政区域	○	市界		
	○	町界		
	○	村界		
	○	区界		


3 5 4 9 - 1



府中市公共下水道台帳図

3548-3	3548-4	3548-2
3648-1	3648-2	3648-1
3648-3	3648-4	3648-2

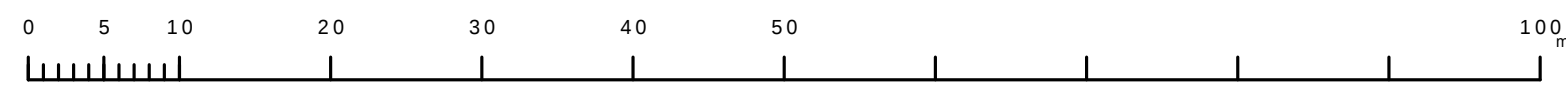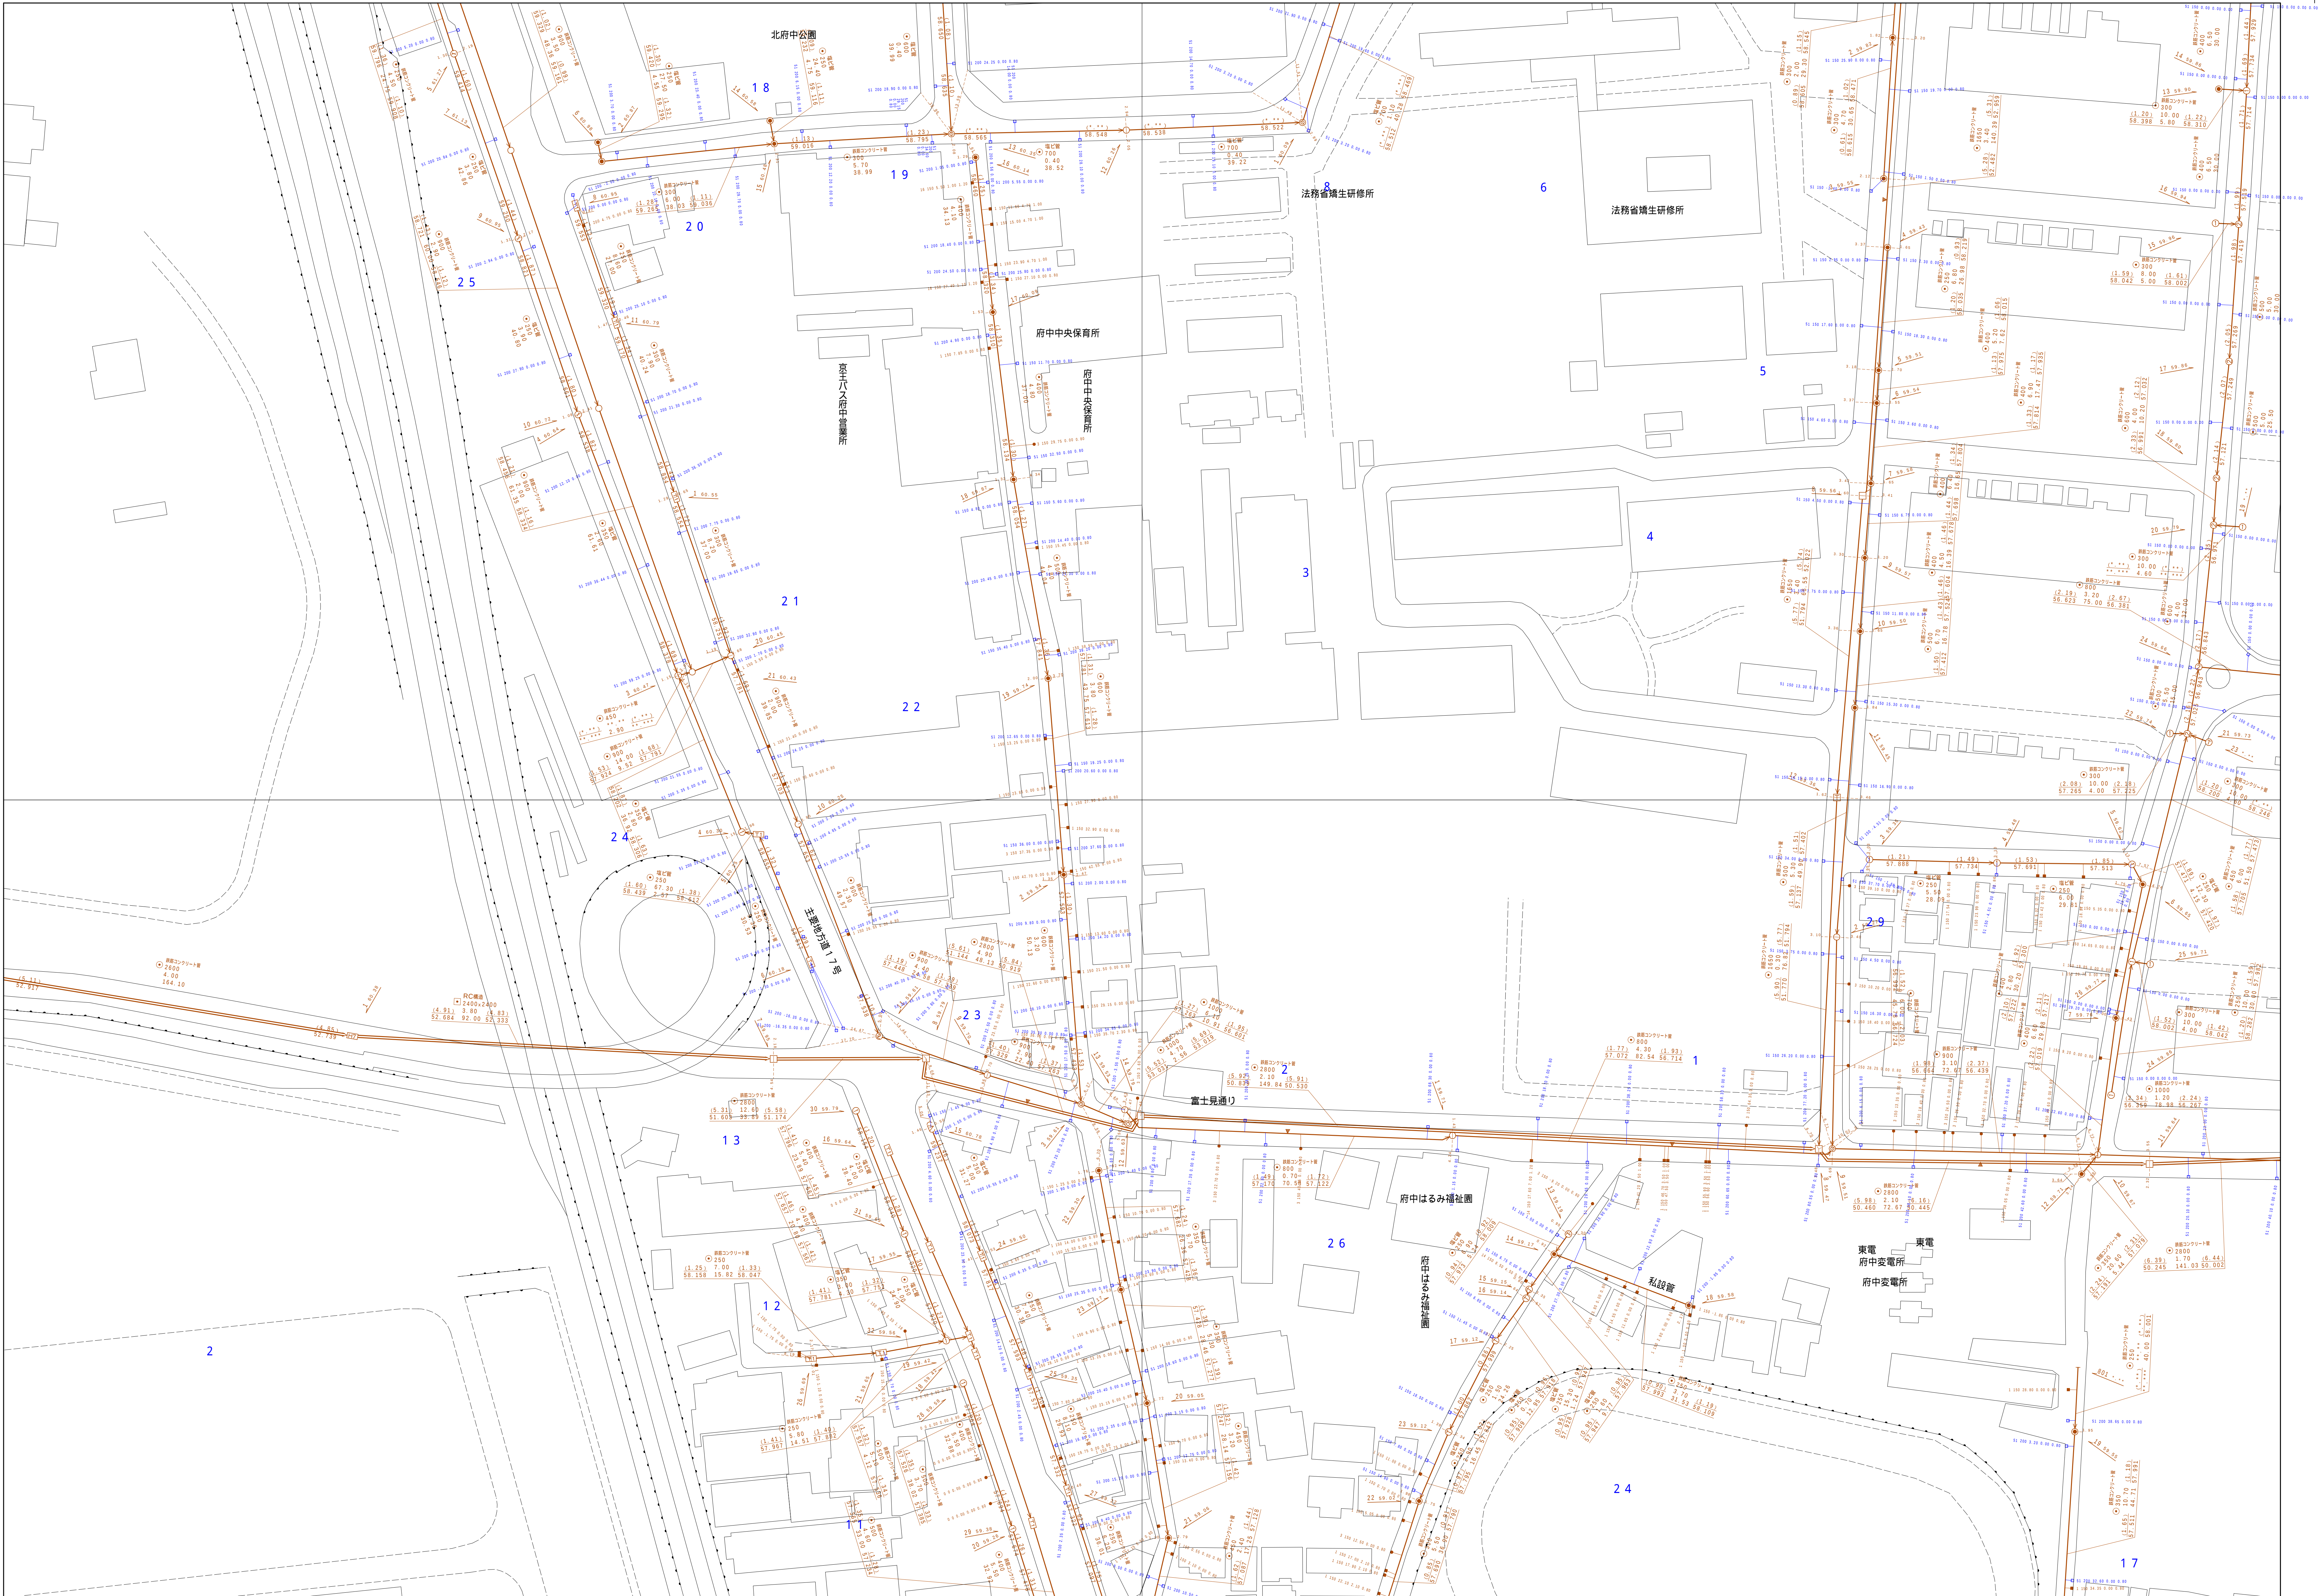
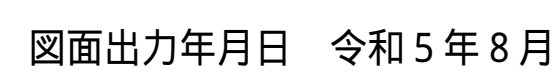
$$\begin{array}{r} 3649 - 1 \\ \hline \end{array}$$


縮尺 1 / 500

3 6 4 9 - 1

凡 例		名 称
マン ホ ール （人 孔）	●	標準 1号マンホール（内径90cm）
	○	標準 2号マンホール（内径120cm）
	①	標準 3号マンホール（内径150cm）
	②	標準 4号マンホール（内径180cm）
	[H6]	特殊 5号マンホール（内径210×120cm）
	[H7]	特殊 6号マンホール（内径240×120cm）
	[H7]	特殊 7号マンホール（内径300×120cm）
	③	縮小 0号マンホール（内径75cm）
	④	縮小 1号マンホール（内径90cm）
	⑤	縮小 2号マンホール（内径120cm）
	⑥	縮小 3号マンホール（内径150cm）
	⑦	縮小 4号マンホール（内径180cm）
	[K1]	縮小 矩形マンホール（内径90×60cm）
	[K2]	縮小 方形マンホール
	[T1]	特殊 特1号マンホール（内径90×60cm）
	[T2]	特殊 特2号マンホール（内径120×120cm）
	[T3]	特殊 特3号マンホール（内径150×120cm）
	[T4]	特殊 特4号マンホール（内径180×120cm）
	◎	小狭マンホール（内径30cm）
	□	特殊 特殊マンホール
	▽	特殊 円形特殊人孔
	△	特殊 方形特殊人孔
	◇	特殊 菱形特殊人孔（使用済）
	◊	横溝、横形マンホール（内径120×90cm）
	△	横溝、横形マンホール（内径90×60cm）
	⬆	試験マンホール（上流）
	⬇	試験マンホール（中流）
⬇	試験マンホール（下流）	
⬆	試験分岐マンホール（上流）	
⬆	試験分岐マンホール（下流）	
⬆	試験防衝庫付マンホール（上流）	
⬆	試験防衝庫付マンホール（下流）	
☆	蓋み入孔	
変換点又は結合点	▶	取込口、社口、外溝管取込部等
	▶	処理場、ポンプ所への進入部または流出部
	▶	互換管の上遊部又は連繋管理者区分点
	A	空弁
	B	弁井
	C	変換口
	D	接続口（清掃口含む）
	E	止水の位置調整
	F	注：注文中の「変換」は、変換及び接合点の両方を指している。
	管	→
→		汚水枝線
→		雨水枝線
→		雨水枝線（しり票）
→		雨水主管（枝線）
→		合流枝線
→		合流枝線（市町村）
→		汚水枝線
→		汚水枝線（市町村）
→		雨水枝線
→		雨水枝線（市町村）
→		通流直管
→		雨水主管（幹線）
→		処理場又はポンプ所からの放流管
→		合流送水管幹線
→		汚水送水管幹線
→		雨水送水管幹線
→		合流送水管幹線（市町村）
→		汚水送水管幹線
→		汚水送水管幹線（市町村）
→	雨水送水管幹線	
→	雨水送水管幹線（市町村）	
→	雨水主管（中水道）	
→	生方パイプ（ケーシング）連続管	
→	*期・その他	
→	敷設入れ替	
→	外部管	
渠	→	方路兼渠（枝線）
	→	方路兼渠（幹線）
樹及び取付管	■	短形汚水樹
	■	短形雨水樹
	■	円形汚水樹
	■	円形雨水樹
	○	取付排水樹
	○	取付管（色は樹と同等である）
管架断面	●	円形
	■	矩形
	▲	覆てい
	◆	斜割り（円形）
	◆	斜型
	L U	L字型（U字型）
	⌒	扇形（矩形）
	⌒	複断面
	⌒	新築
	⌒	改修
	⌒	その他
	⌒	円形複数（矩形）
	⌒	円形複数（円形）
	⌒	矩形複数（矩形）
行政境	—	共同溝（矩形）
	—	共同溝（円形）
	—	第二倉庫
	—	インバー塔油
	—	都府県
	—	市区界
その他	—	町郷・丁目界
	—	処理区界
	—	処理区名
	—	処理界
	—	処理導管
	—	排水導管
	—	部分管等（色は管壁、人孔と同一である）
	—	部分管等（色は管壁、人孔と同じである）
	—	特定整備地
	—	特定整備地

