
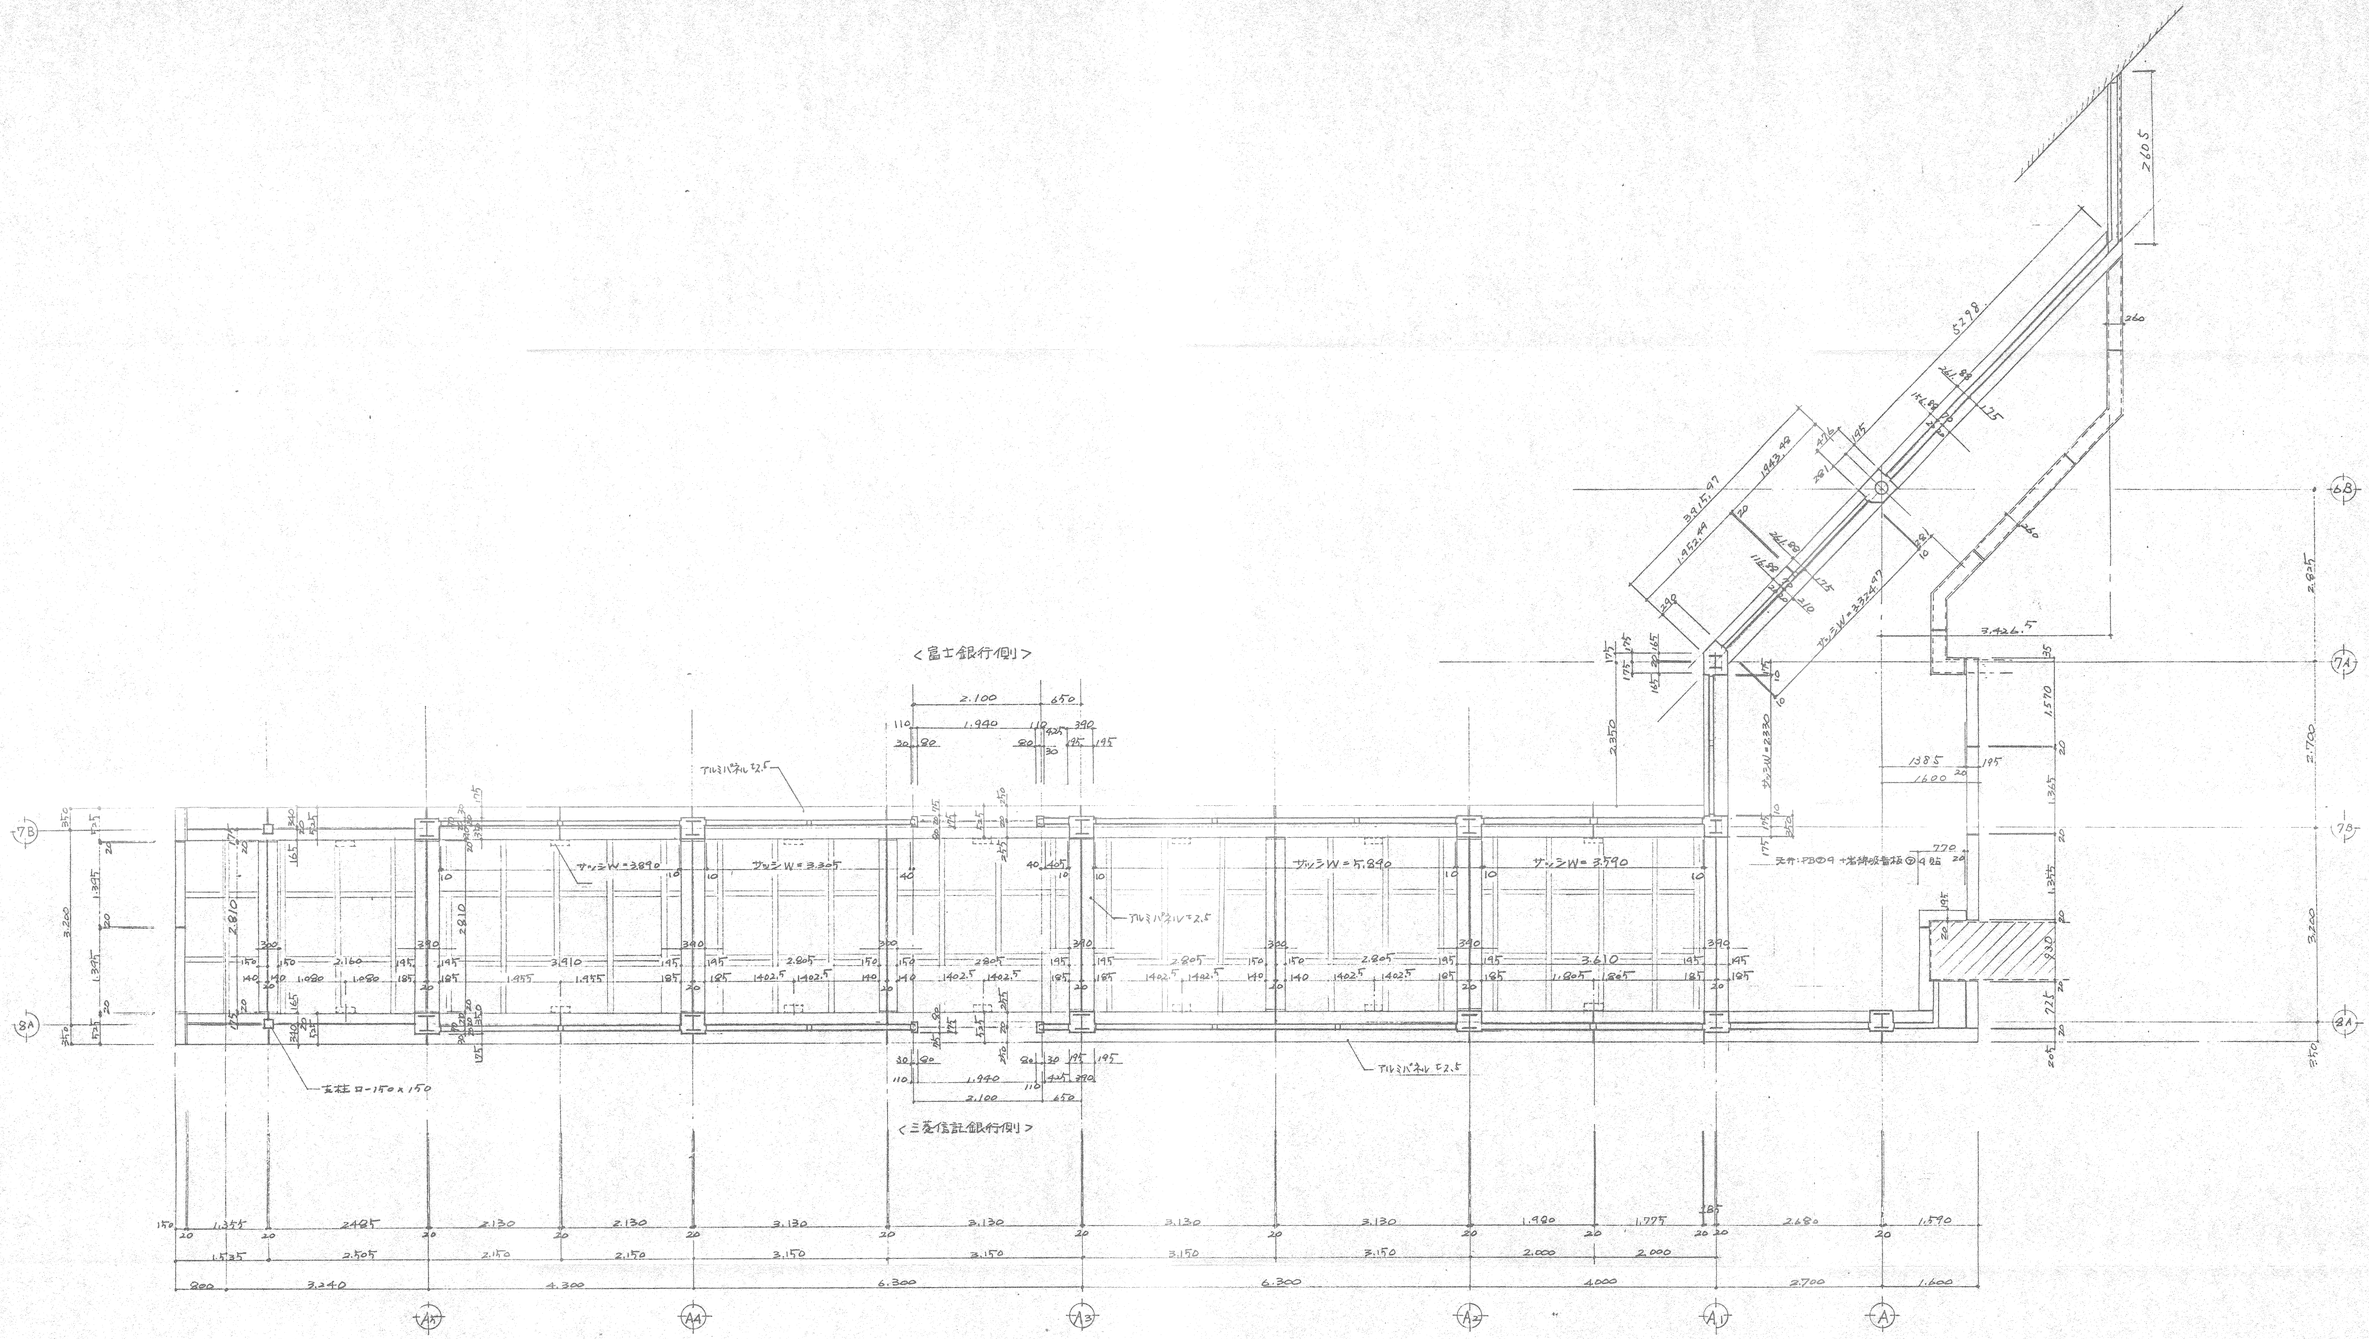



2階 天井伏図 S=1:50

工事件名	府中駅北口歩行者用人工地盤設置工事
工事箇所	府中市 府中町 一丁目 100番
図面名称	竣工図 グリーンプラザ南側通路 二階天井伏図
縮尺	1/50
図面番号	194

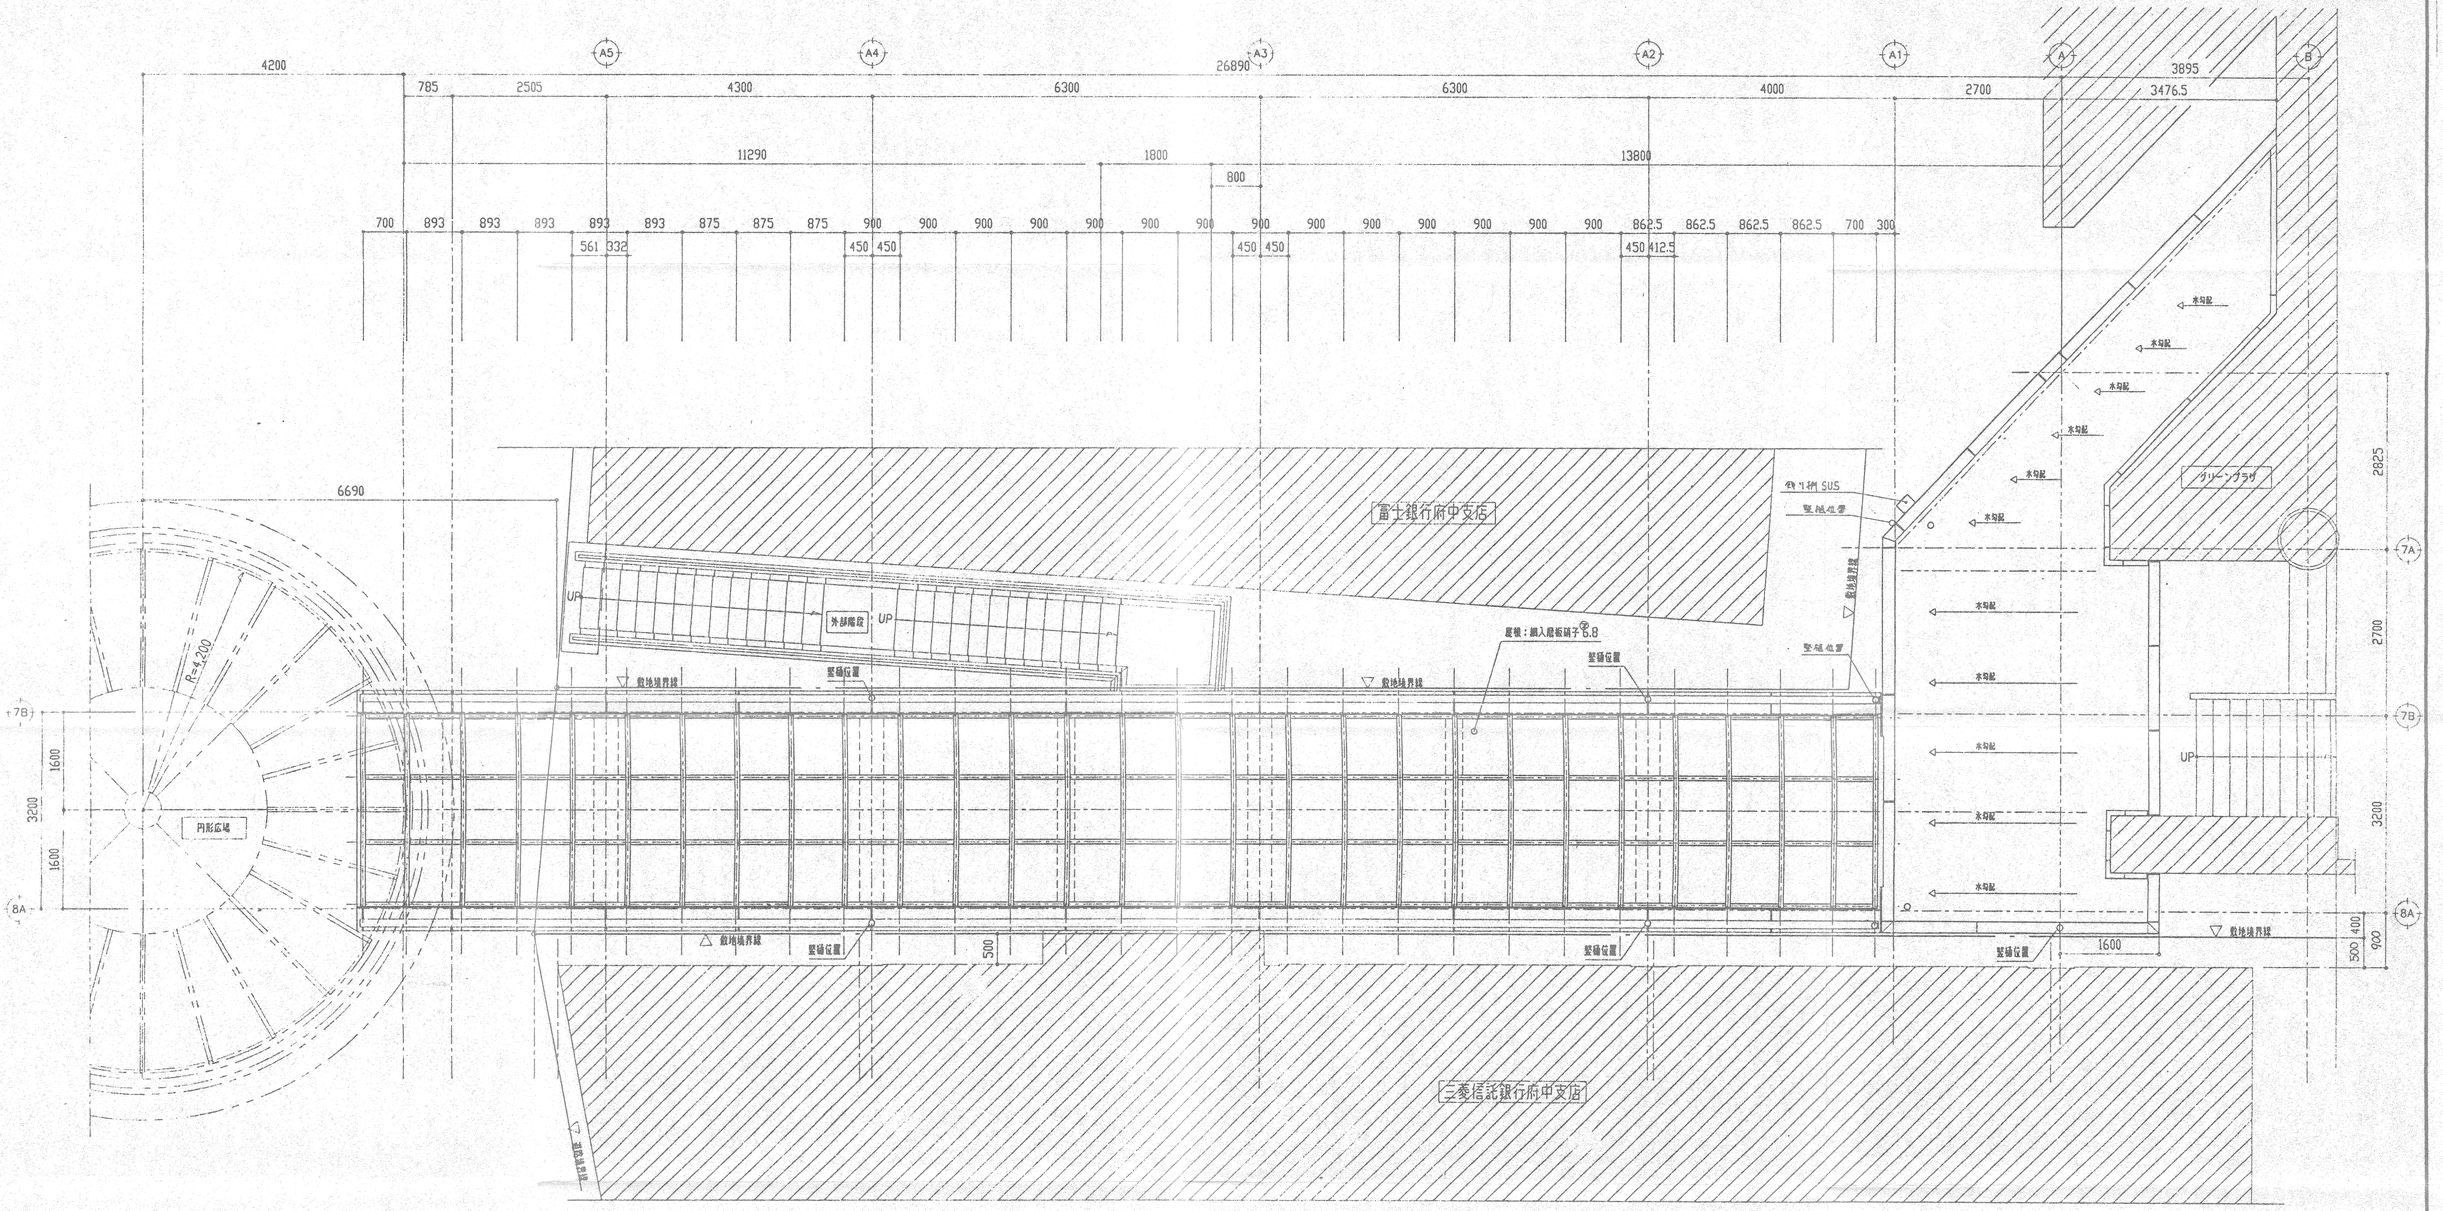

ペデ（2階）屋根伏図 S=1:50

工事件名	府中駅北口歩行者用人工地盤設置工事
工事箇所	府中市 府中町 一丁目 100番
図面名称	竣工図 グリーンプラザ南側通路 屋根伏図
縮尺	1/50
図面番号	195

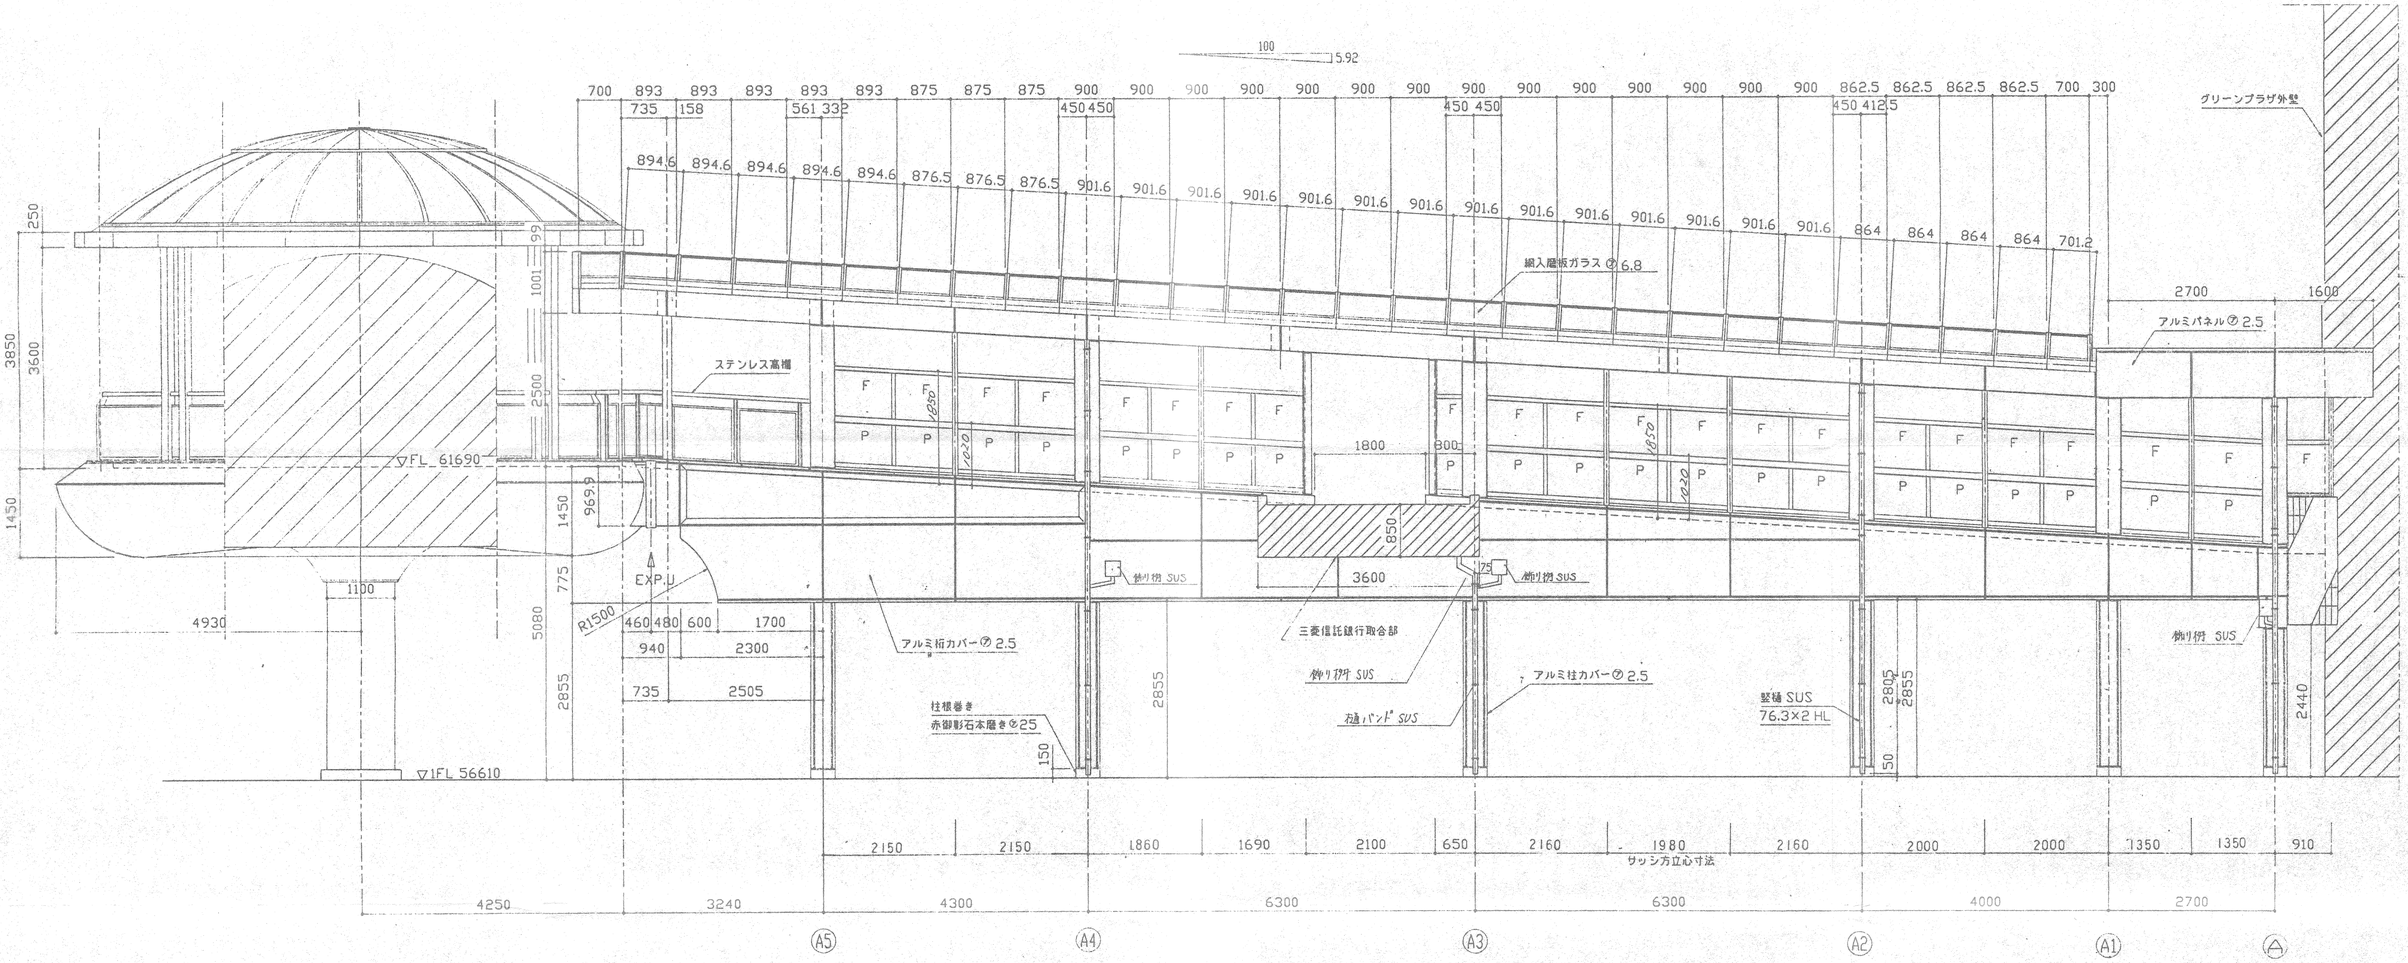


東側全体立面図 S=1/50

注記

1: 図面中の記号Fは、網入磨板ガラス ㋐6.8を示す。
2: 図面中の記号Pは、アルミパンチングメタル ㋐3.0を示す。
3: 図面中の記号 ⟷ は、引違窓網入磨板ガラス ㋐6.8を示す。

工事件名	府中駅北口歩行者用人工地盤設置工事
工事箇所	府中市 府中町 一丁目 100番
図面名称	竣工図 グリーンプラザ南側通路 東側全体立面図
縮尺	1/50
図面番号	196

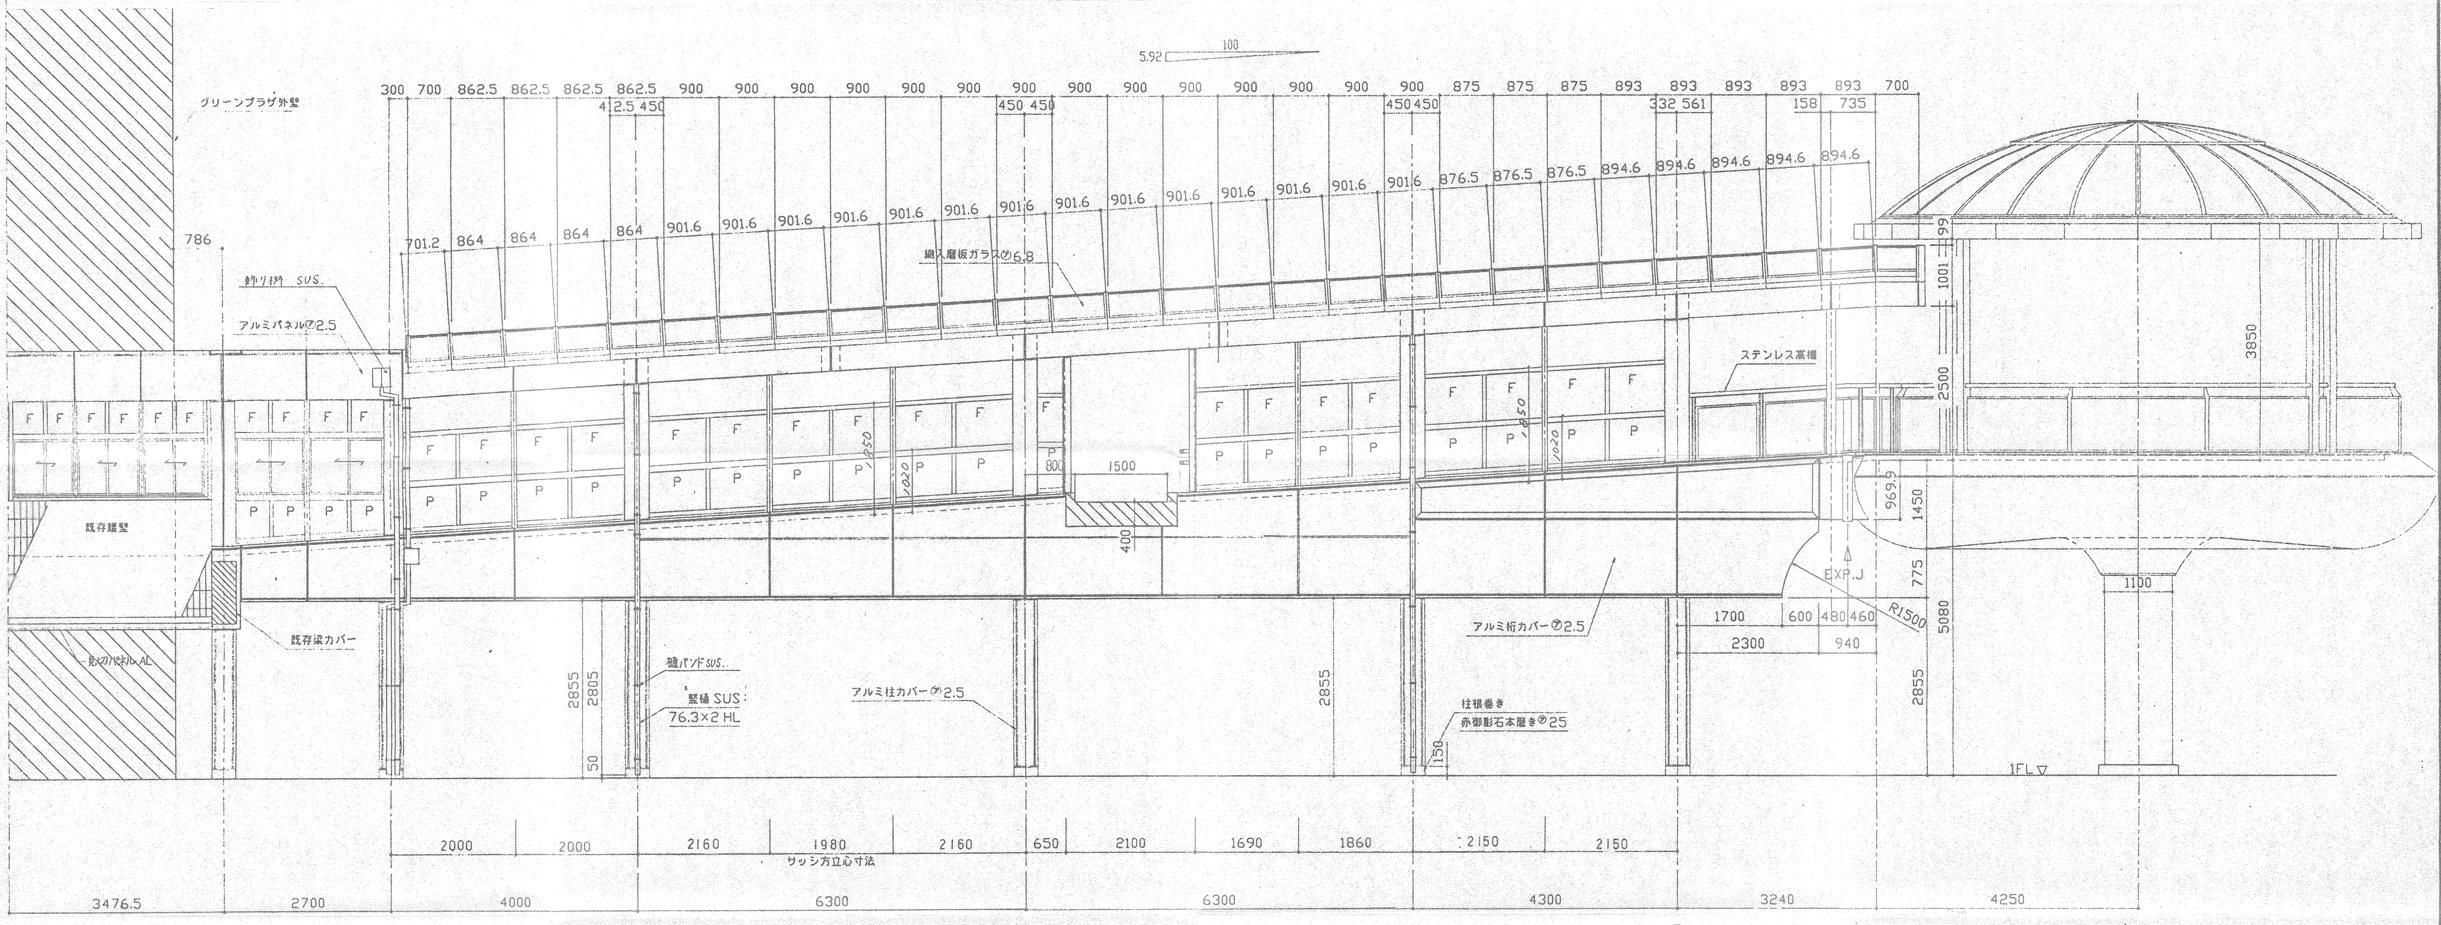


西側全体立面図　S＝1／50


注記

1：図面中の記号Fは、網入層板ガラス㋐6.8を示す
2：図面中の記号Pは、アルミパンチングメタル㋐3.0を示す
3：図面中の記号 ⟷ は、引違窓網入層板ガラス㋐6.8を示す

工事件名	府中駅北口歩行者用人工地盤設置工事
工事箇所	府中市　府中町　一丁目　100番
図面名称	竣工図 グリーンプラザ南側通路 西側全体立面図
縮尺	1／50
図面番号	197

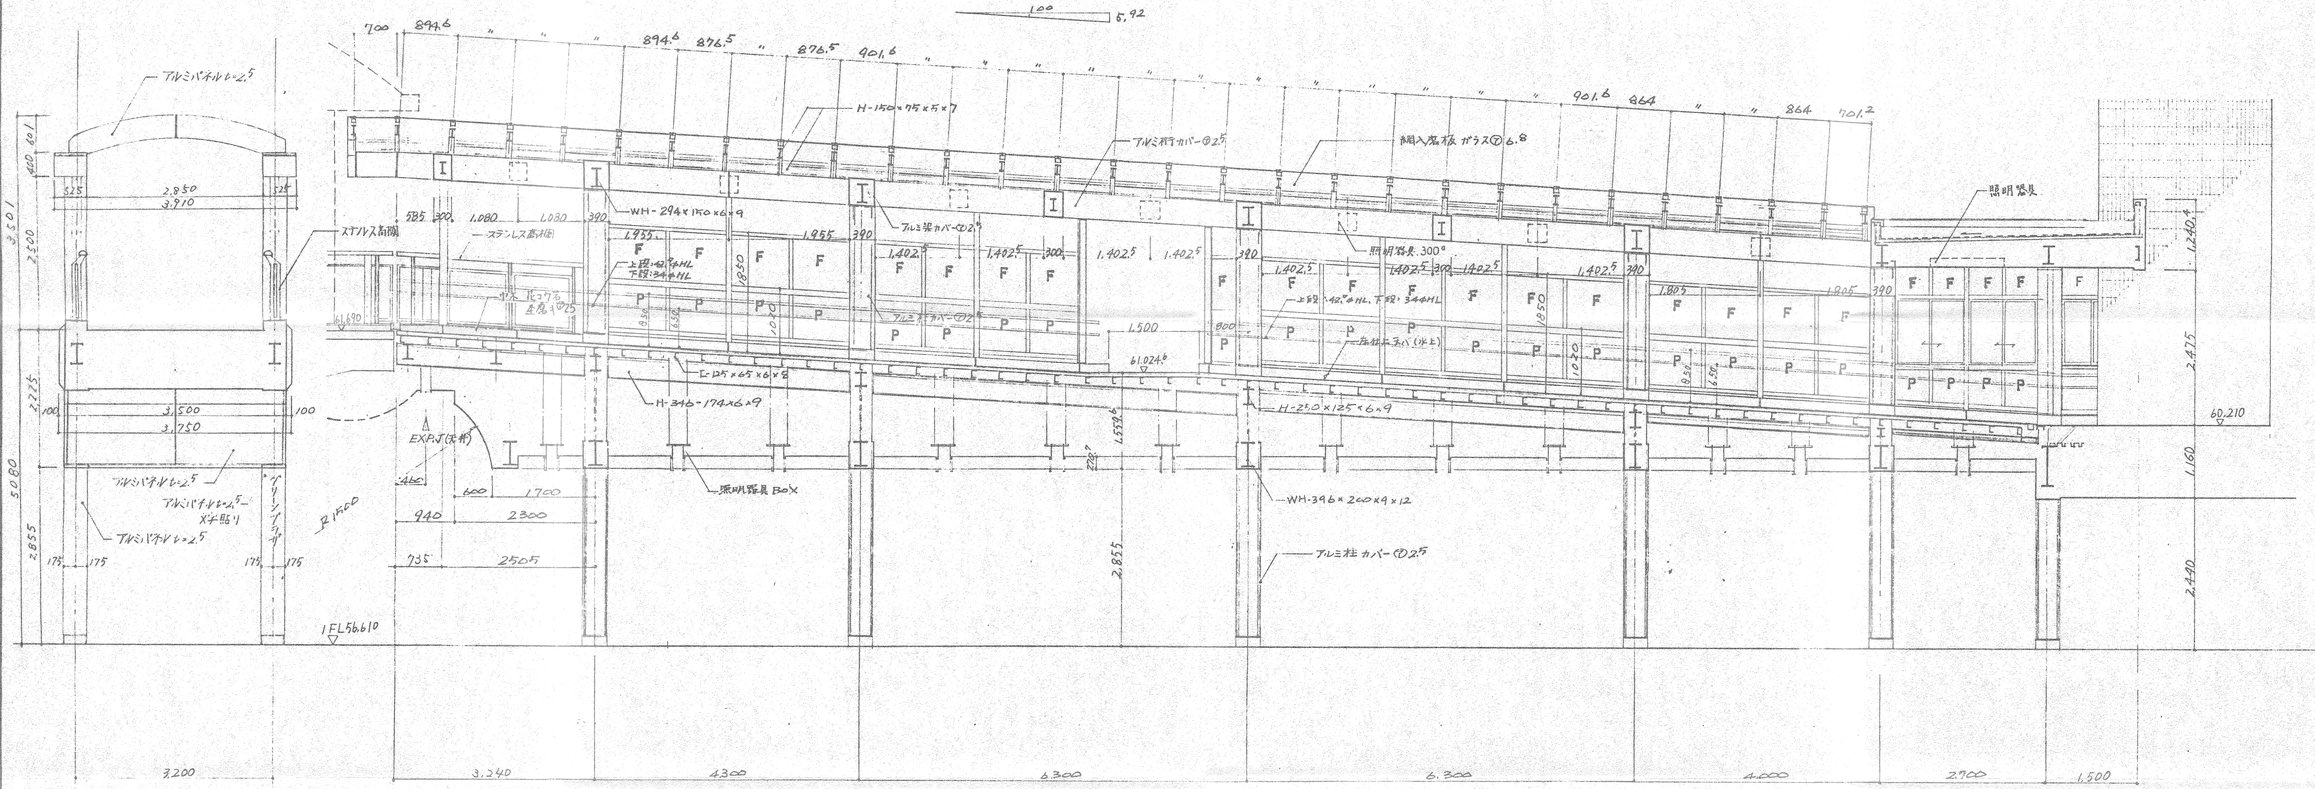

Z～Z 断面図 1/50

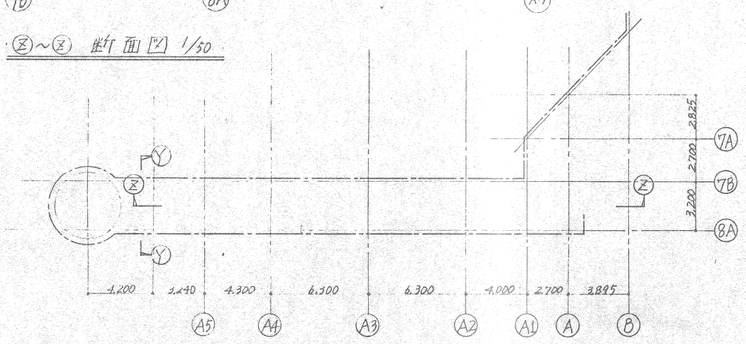

KEY PLAN 1/200


Z～Z 断面図 1/50


注記

1：図面中の記号Fは、網入磨板ガラス ©6.8 を示す

2：〃　記号Pは、アルミパンチングメタル ©3.0 を示す

工事件名	府中駅北口歩行者用人工地盤設置工事
工事箇所	府中市　府中町　一丁目　１００番
図面名称	断面図 グリーンプラザ南側通路 断面図1
縮尺	1/50
図面番号	198

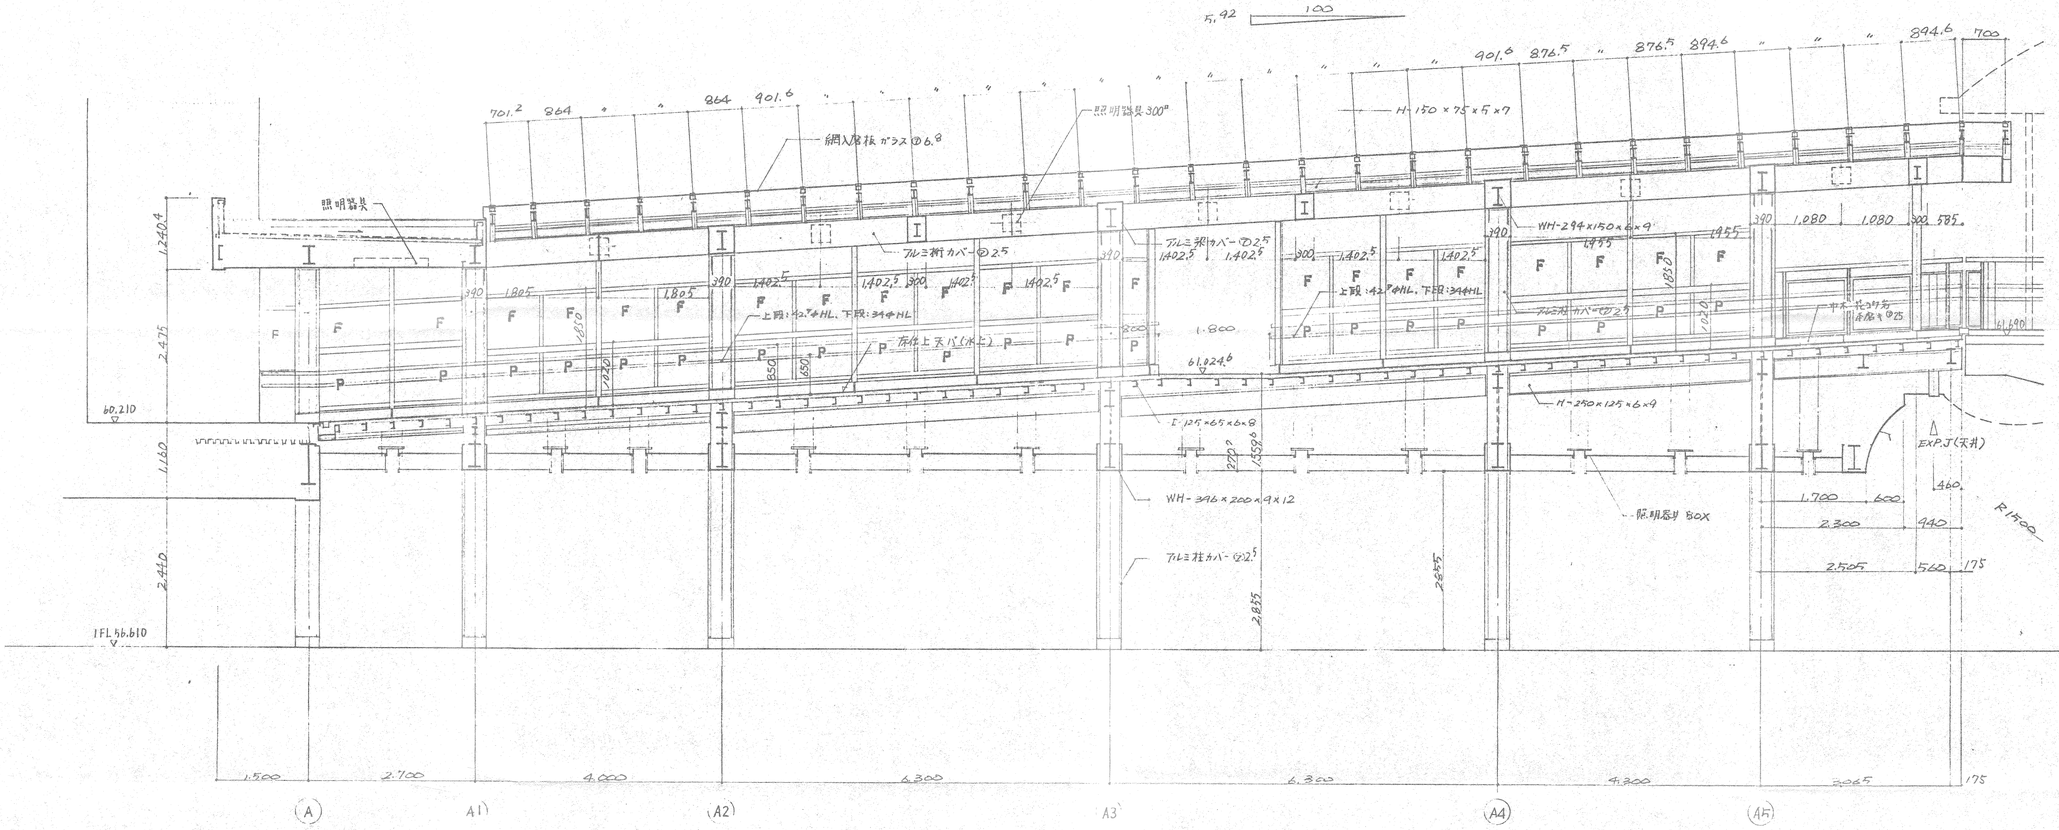

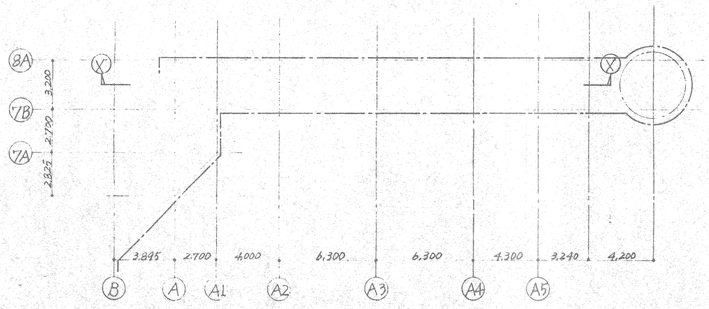

KEY PLAN 1/200


Ⓧ~Ⓧ 断面図 1/50

注記


1：図面中の記号Fは、網入磨板ガラス㊦6.8を示す

2：〃 記号Pは、アルミパンチングメタル㊦3.0を示す

工事件名	府中駅北口歩行者用人工地盤設置工事
工事箇所	府中市 府中町 一丁目 100番
図面名称	竣工図 グリーンプラザ南側通路 断面図2
縮尺	1/50
図面番号	199

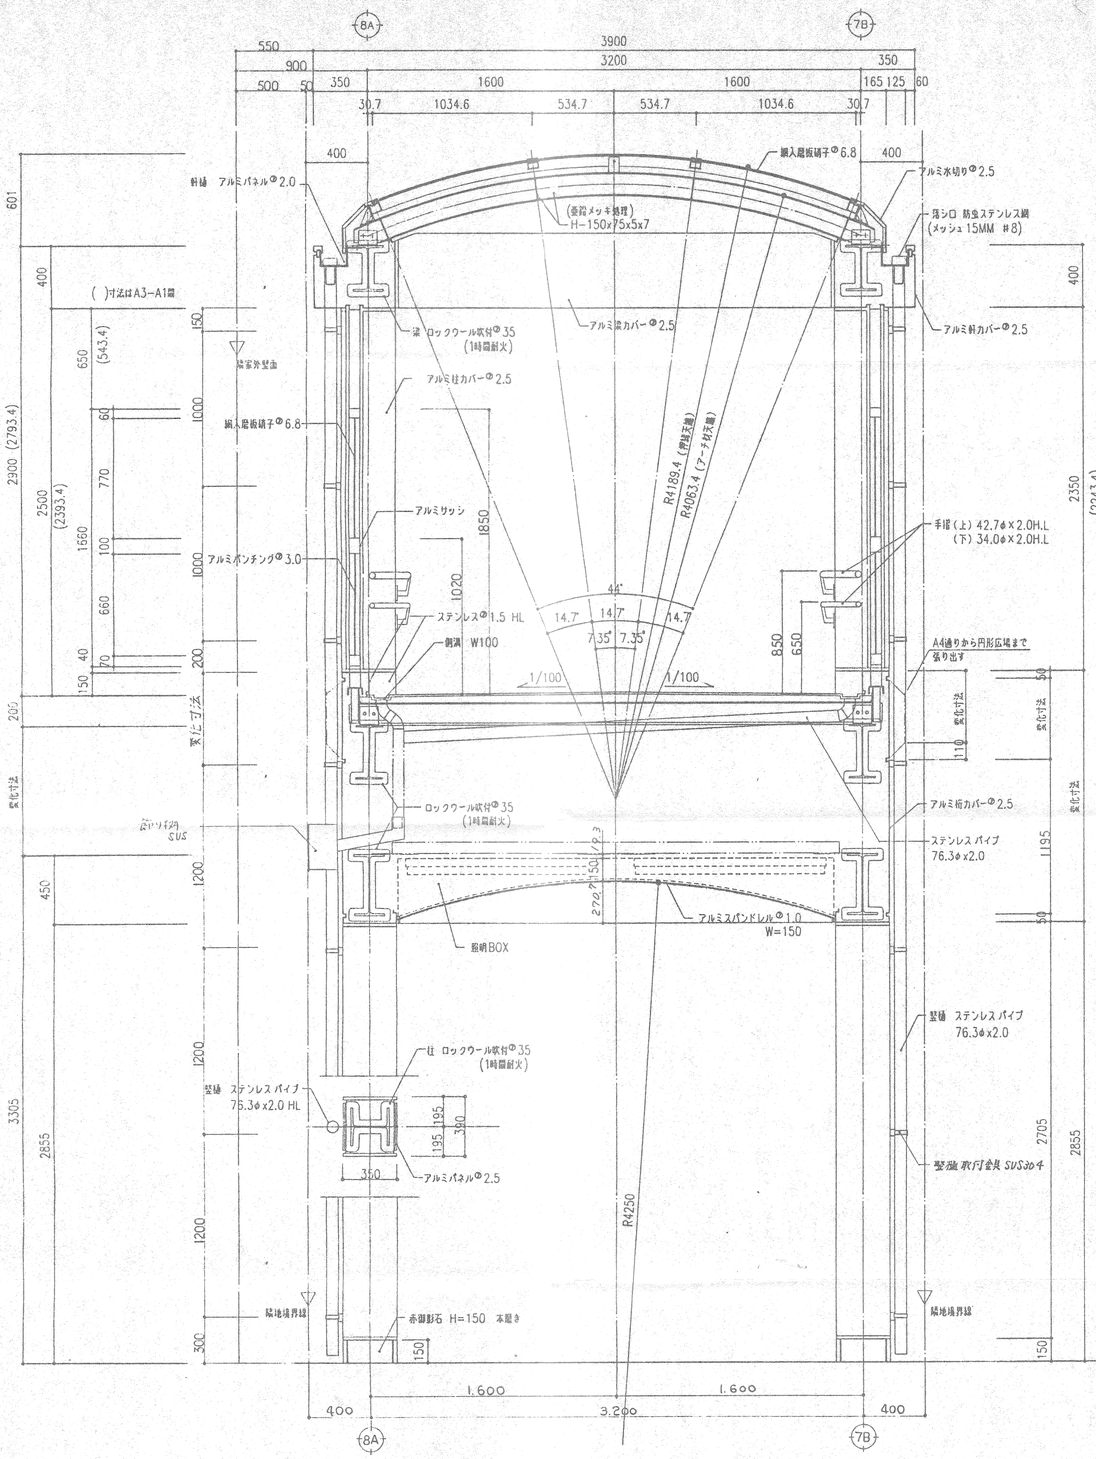


断面詳細図 (A-A) S=1:20

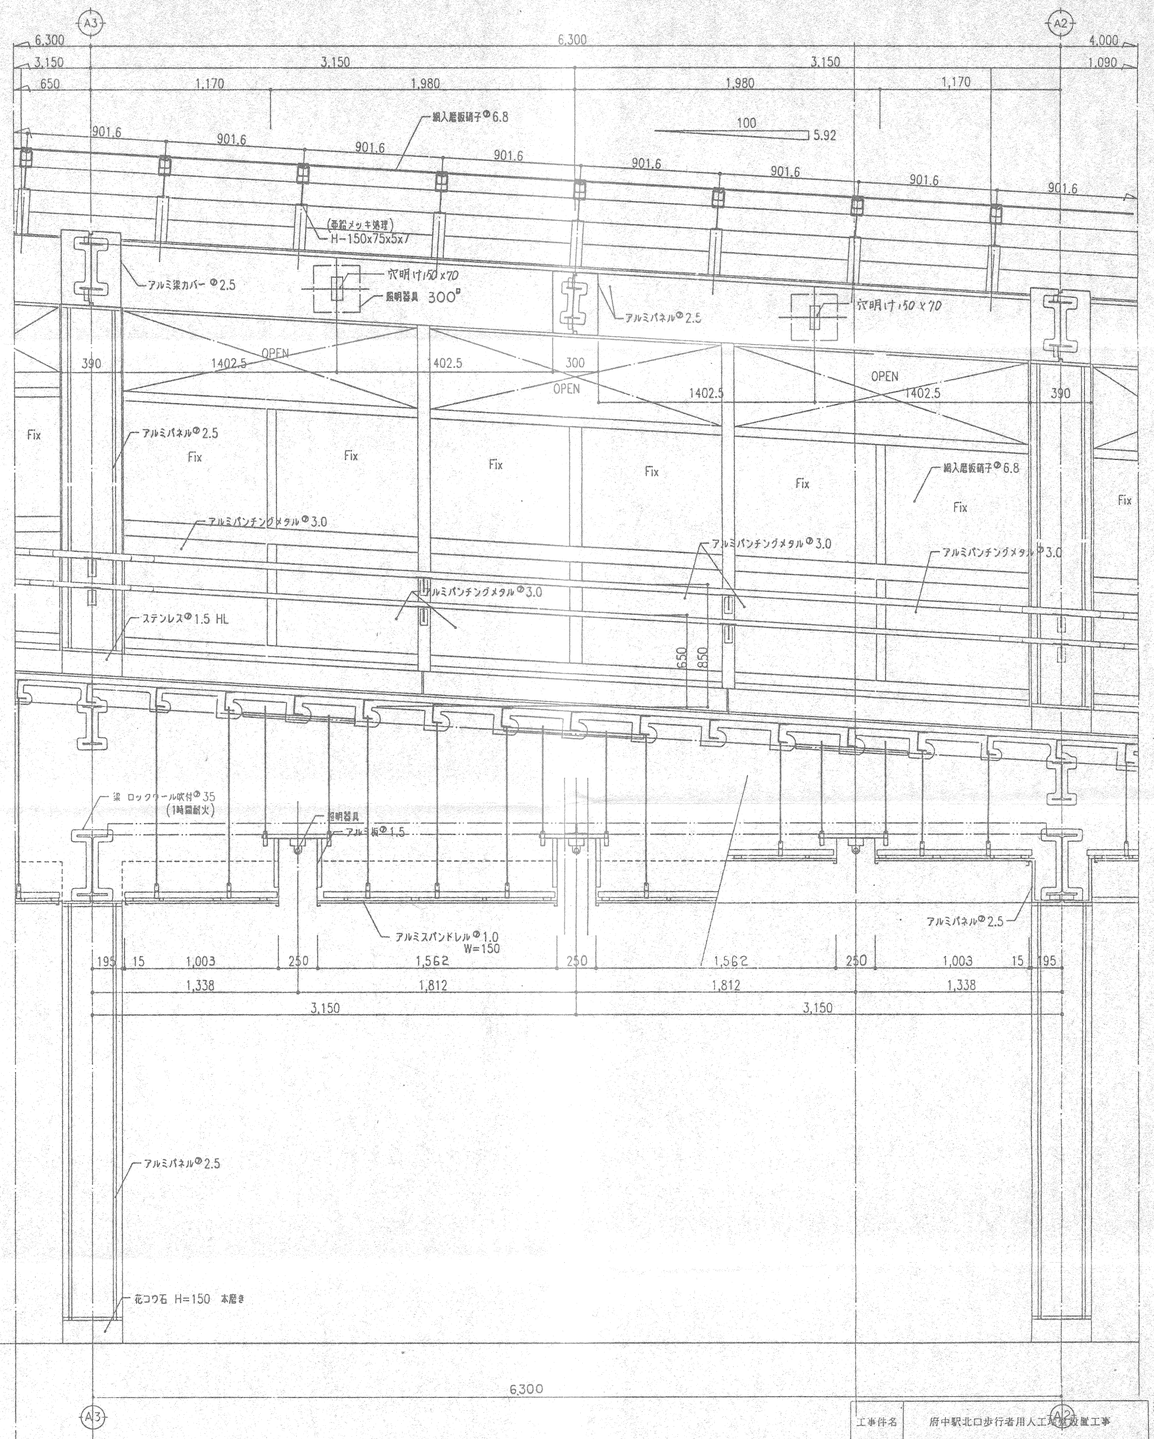

断面詳細図 (B-B) S=1:20

工事件名	府中駅北口歩行者用人工地盤設置工事
工事箇所	府中市 府中町 一丁目 100番
図面名称	竣工図 グリーンプラザ南側通路 断面詳細図1
縮尺	1/20
図面番号	200

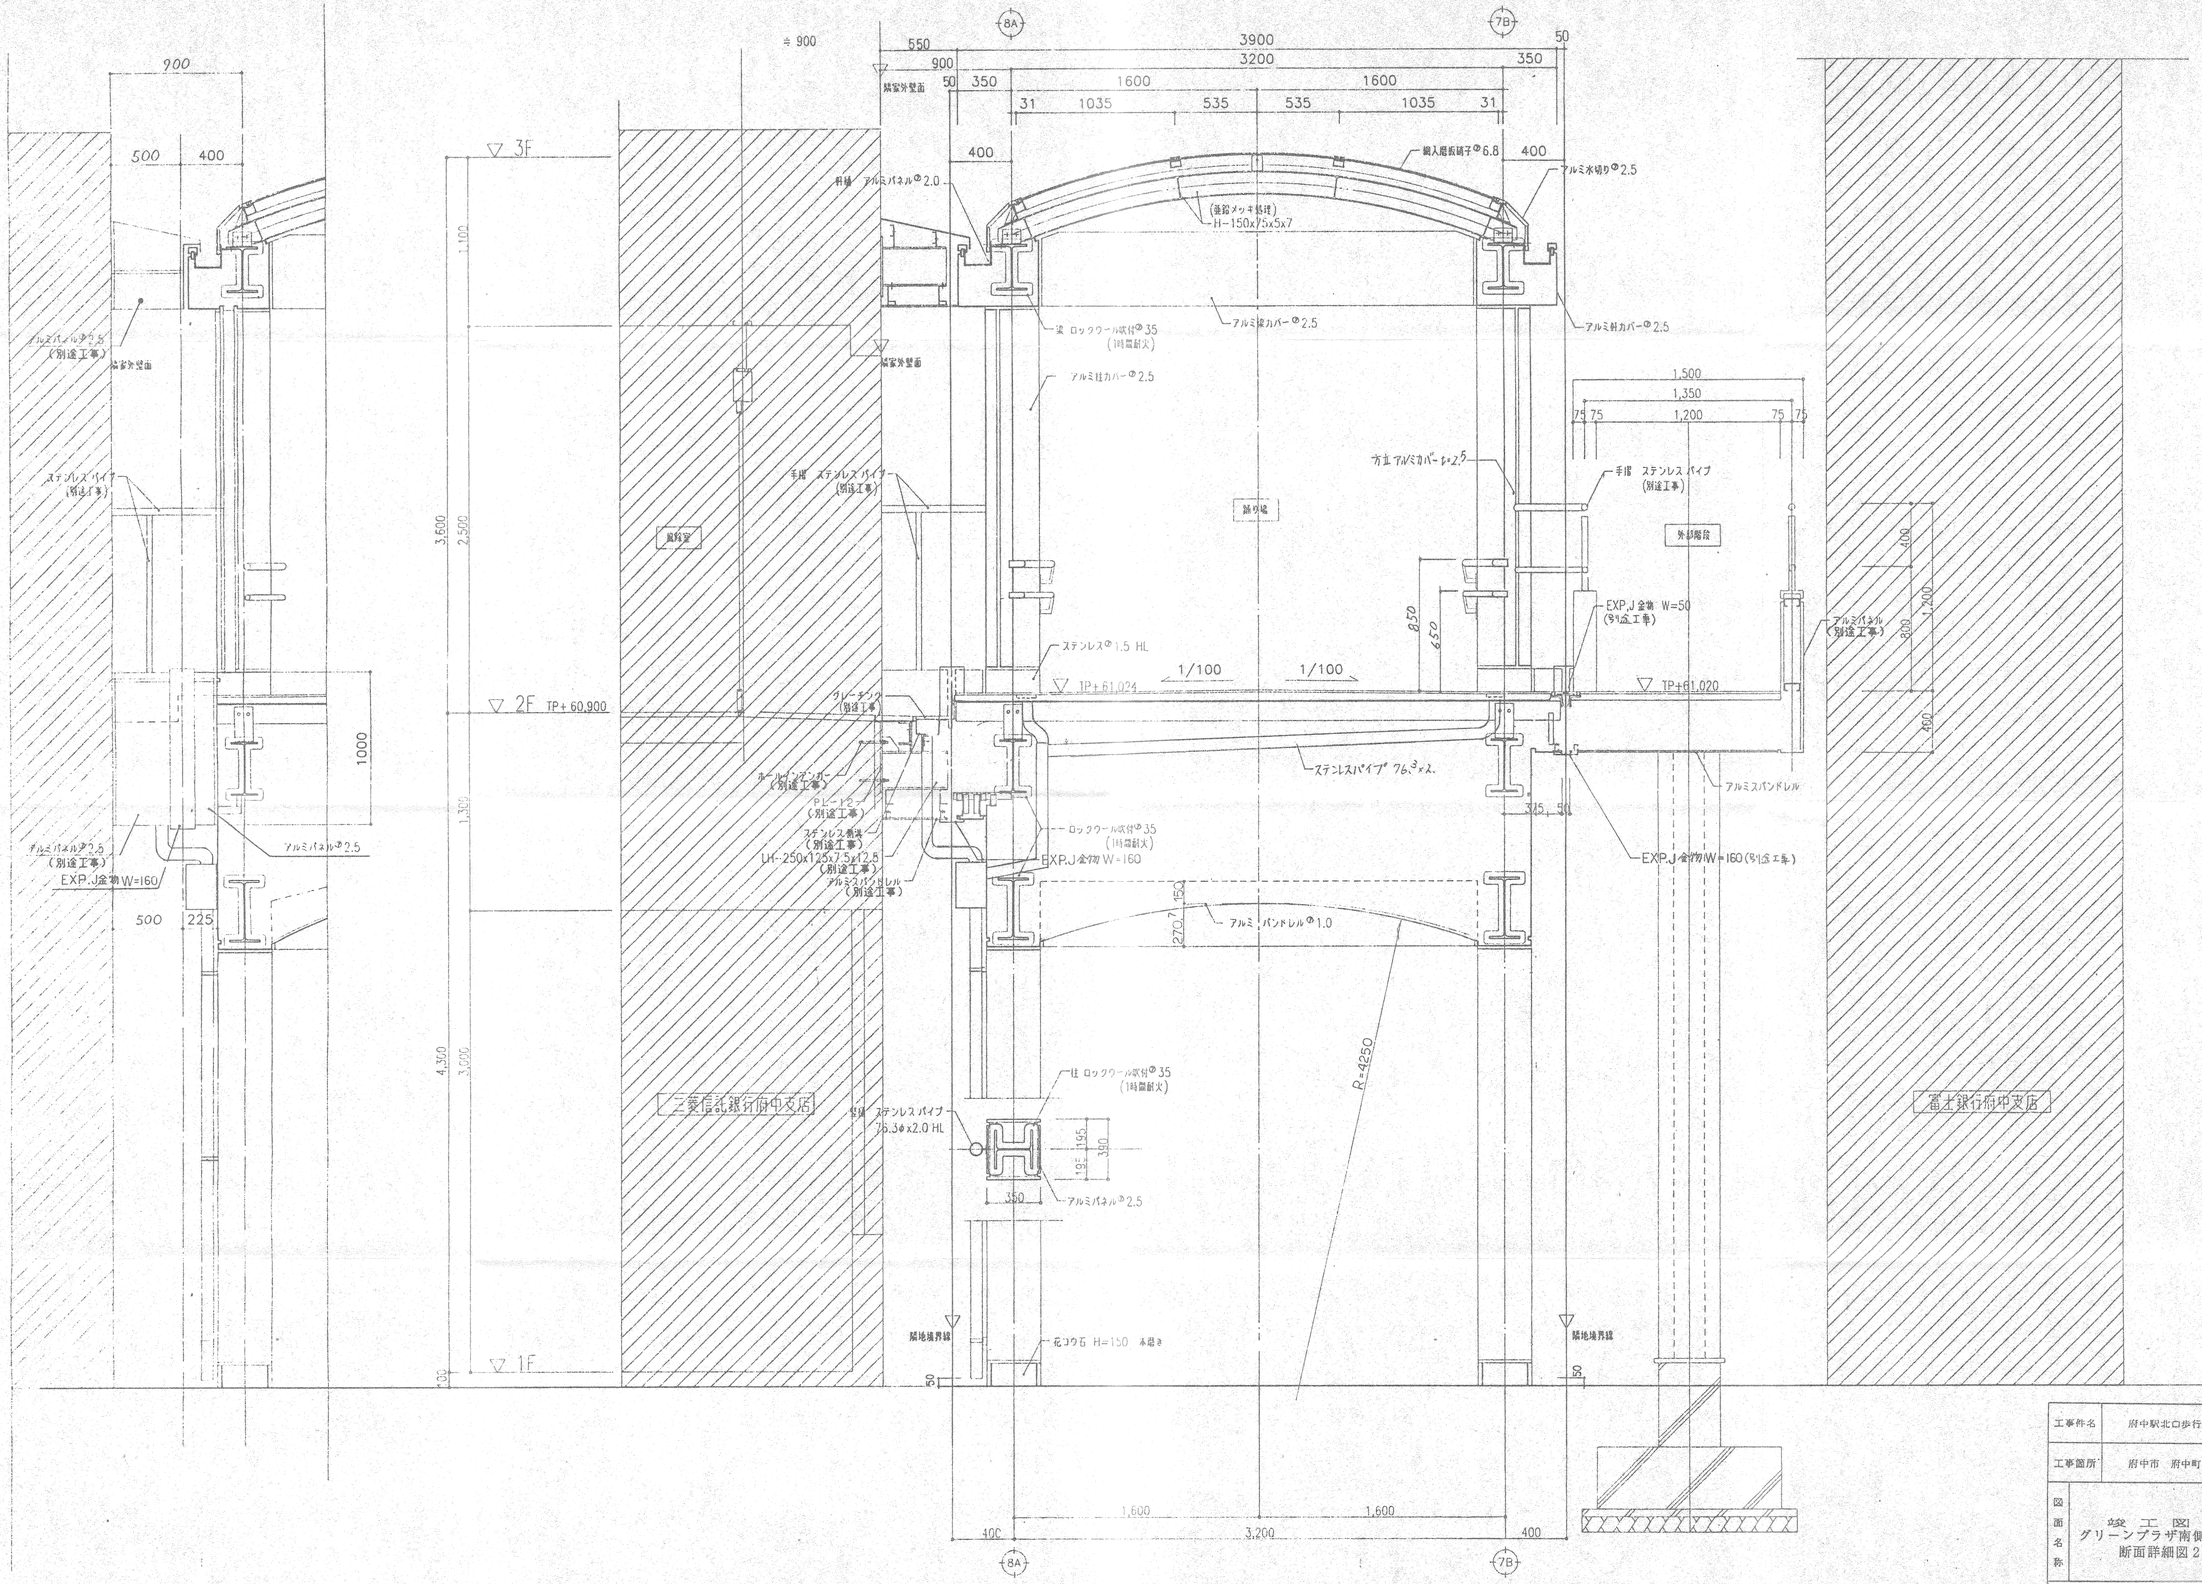

断面詳細図 C-C S=1:20

工事件名	府中駅北口歩行者用人工地盤設置工事
工事箇所	府中市 府中町 一丁目 100番
図面名称	設工図 グリーンプラザ南側通路 断面詳細図2
縮尺	1/20
図面番号	201